





Voorgevel

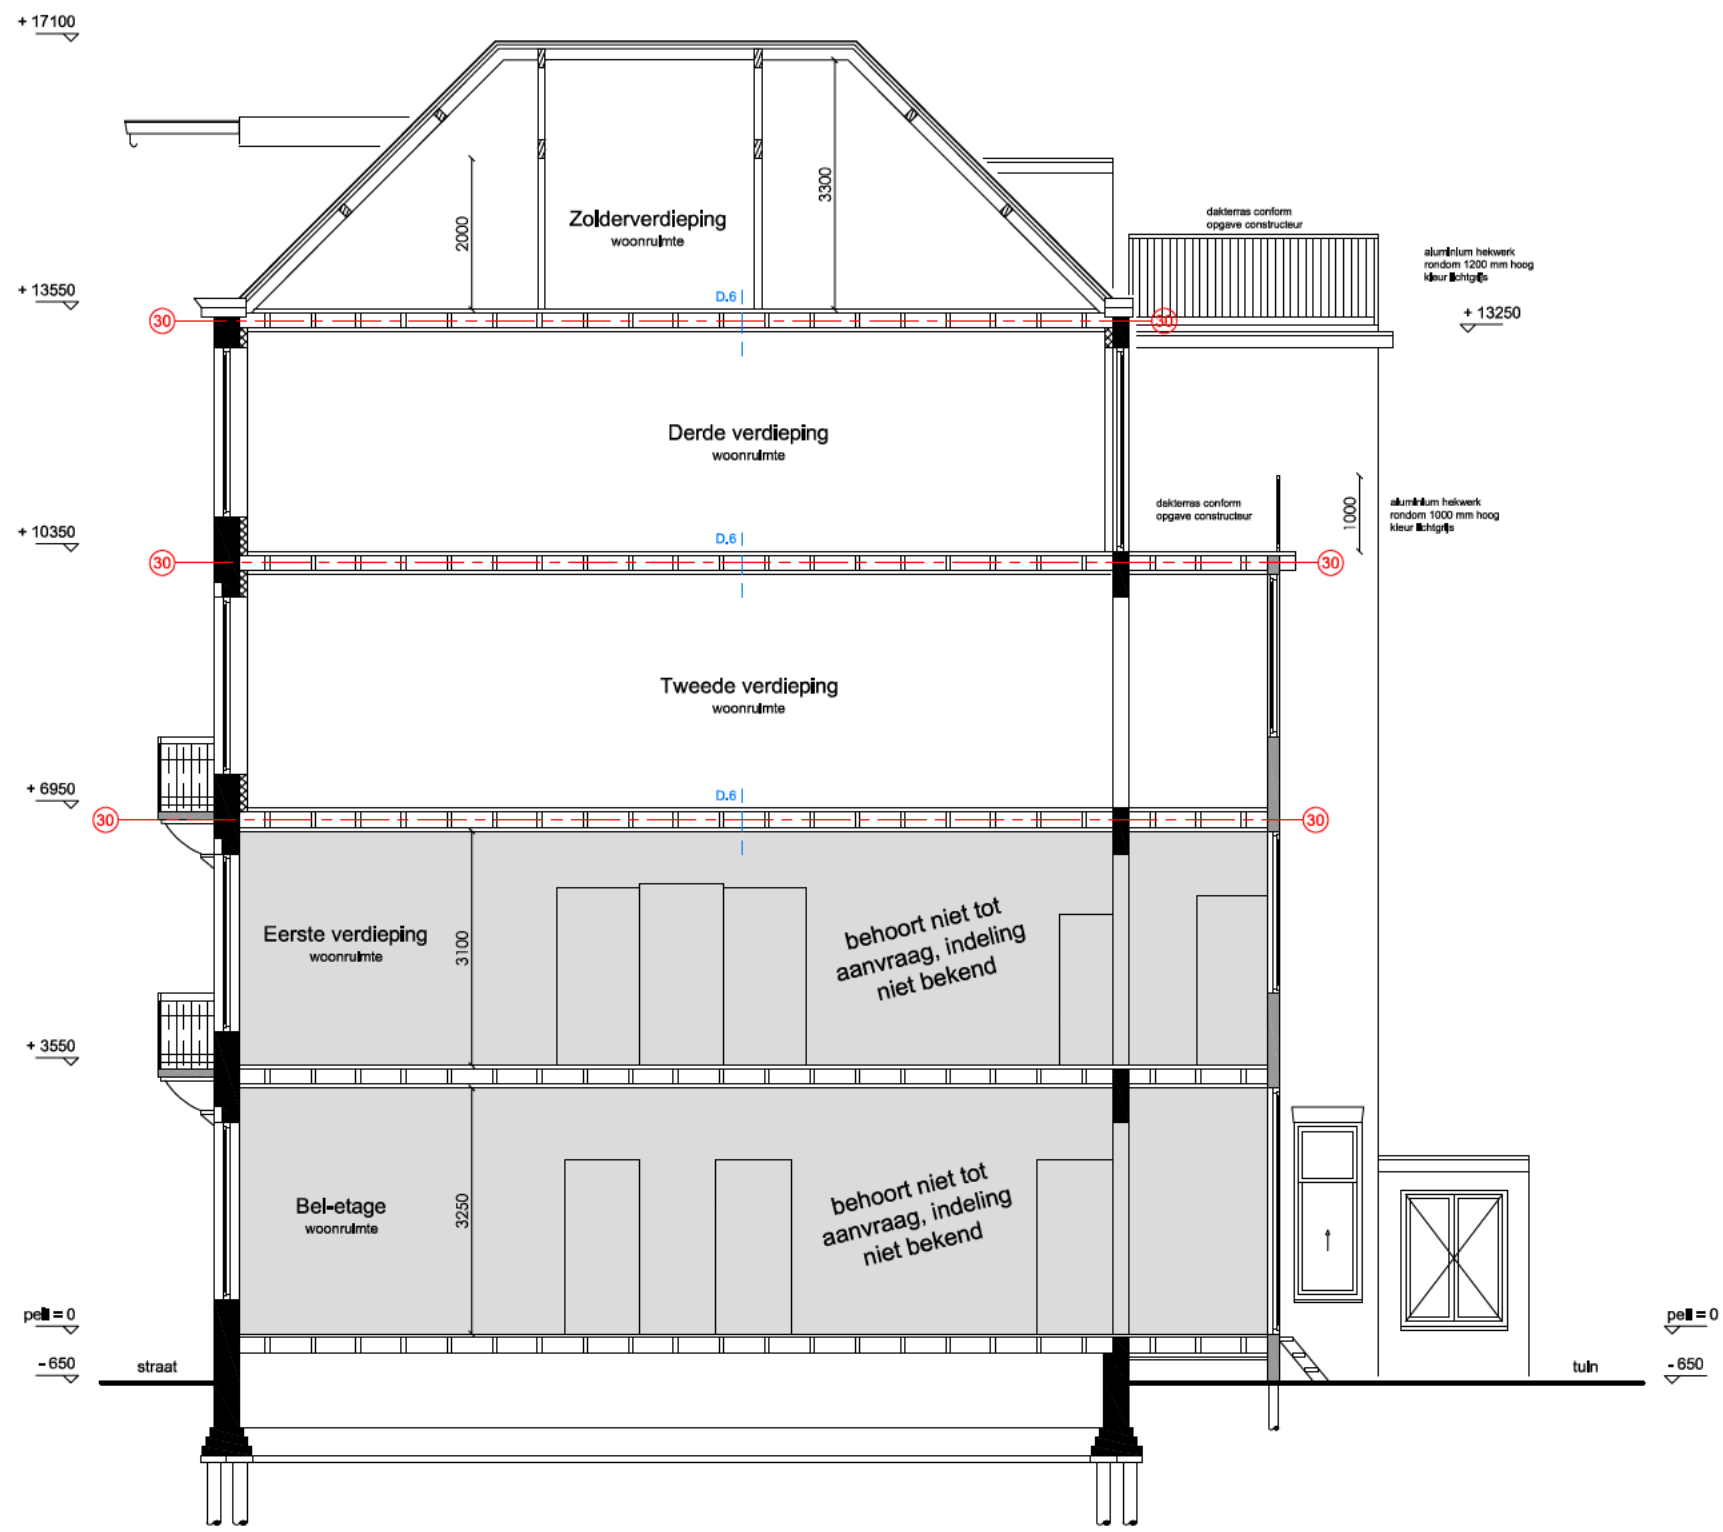

Doorsnede A-A

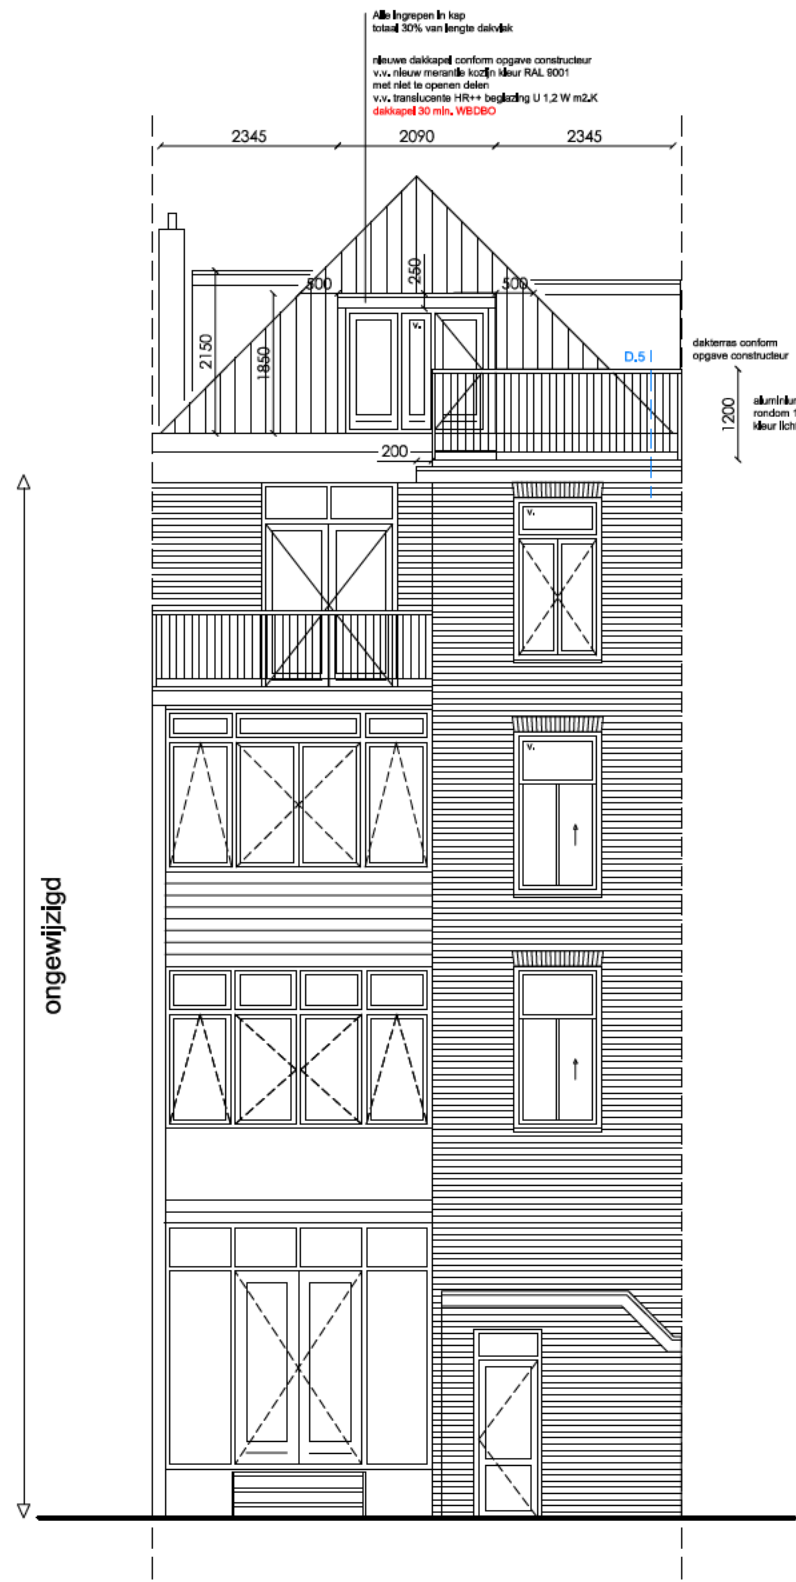

Achtergevel



Rechter zijgevel

RENVOOI		
afkorting	symbool	omschrijving
-	■	constructieve muren
sl	×	lichte scheidingwand
rg	○	standleiding
mv	○	rookgasafvoer & luchttoevoer
cv	□	mechanische ventilatie
gz	□	cv-ketel
mk	□	gelzer
gas	□	meterkast
hwa	□	gasmeter
wn	□	hemelwaterafvoer
wd	□	wasmachine
kk	□	wasdroger
kt	□	koelkast
vk	□	kooktoestel
gkv	□	verkeersruimte
vr	□	gemeenschappelijke verkeersruimte
rm	□	rookmelder op lichtnet volgens NEN 2555
WBDBO	□	weerstand branddoorslag en brandoverslag in minuten




Noord
Situatie, schaal 1: 500


Project gegevens:

Adres: [redacted]
Postcode: [redacted]
Gemeente: Amsterdam
Gebied: [redacted]


Monument: Nee
Orde Pand: Orde 2

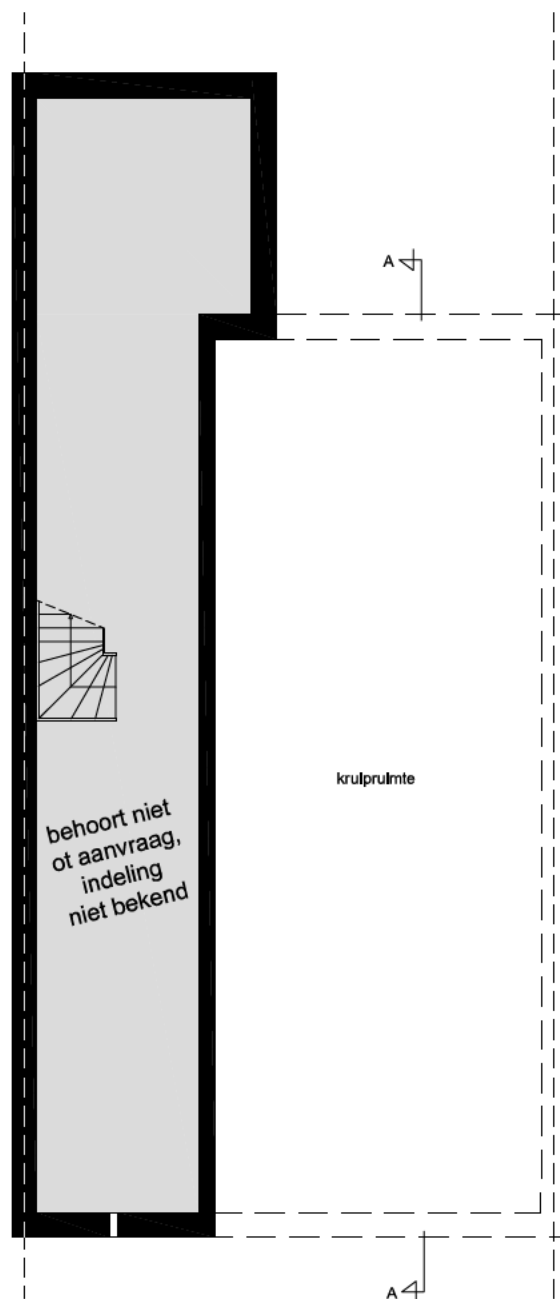


Souterrain

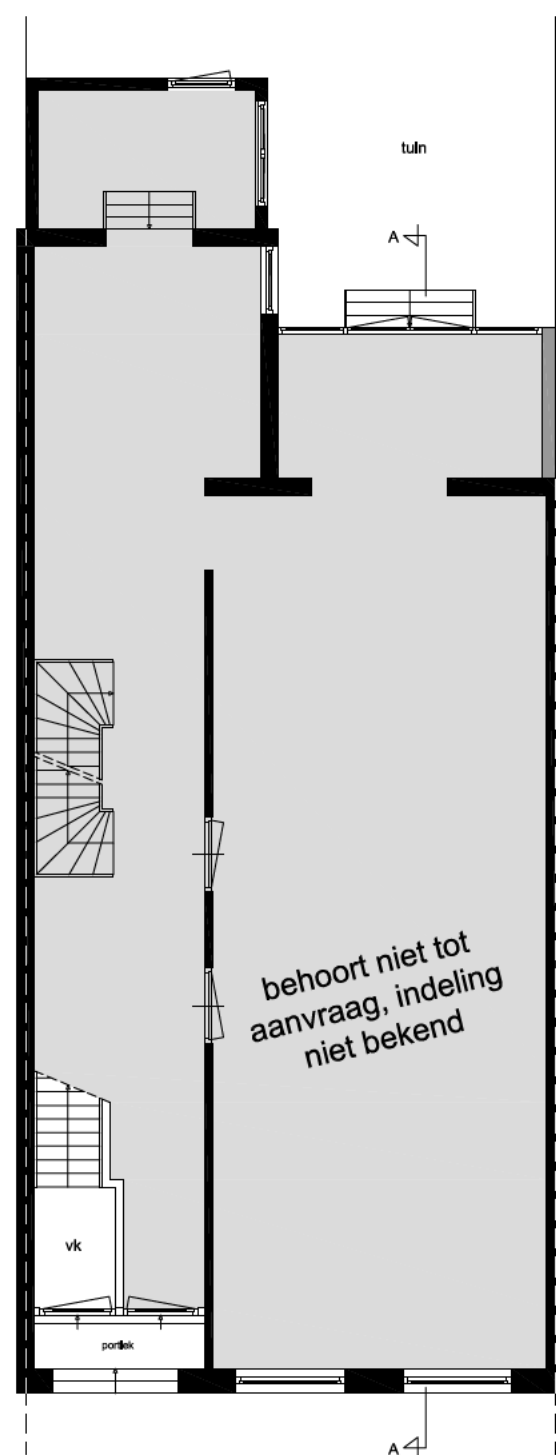

Bel-etage

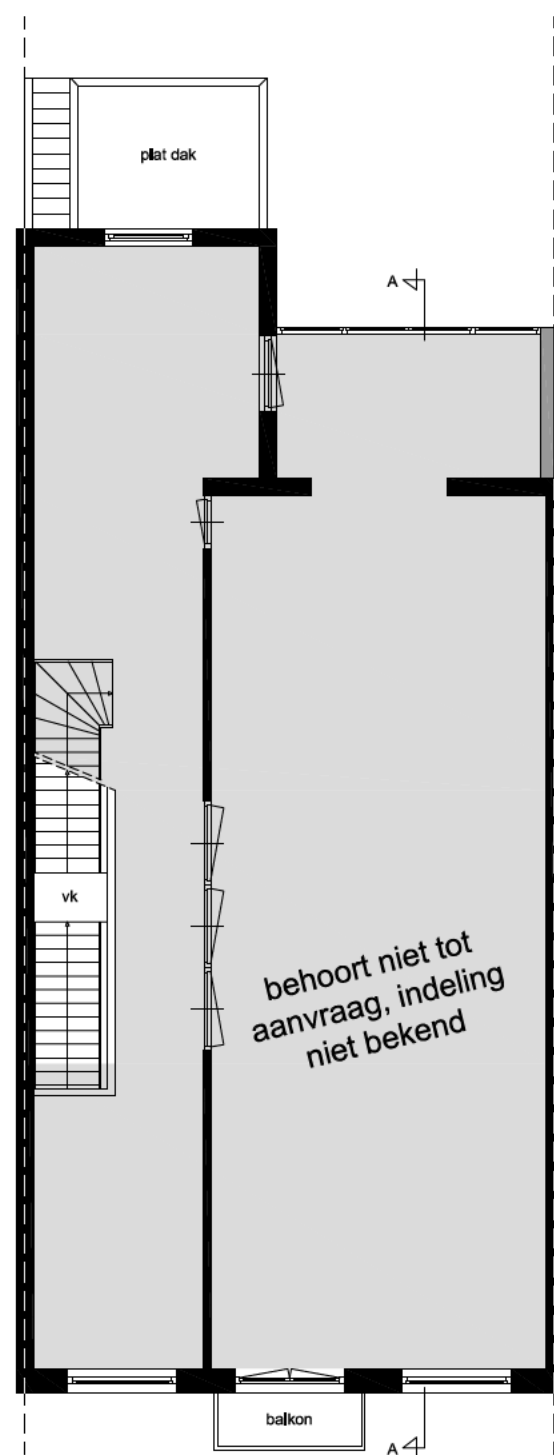


Eerste verdieping

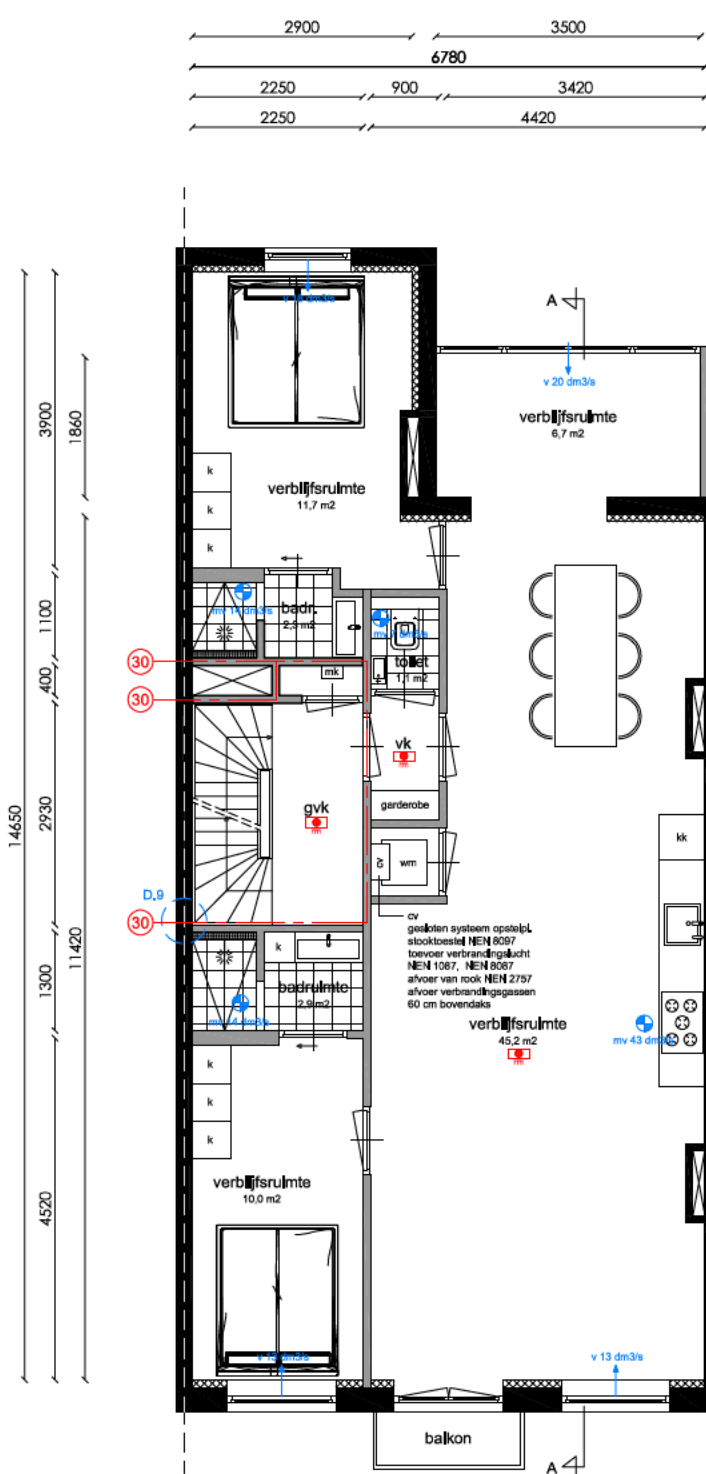


Tweede verdieping

Woonruimte
GO = 87 m² / VG = 71 m²

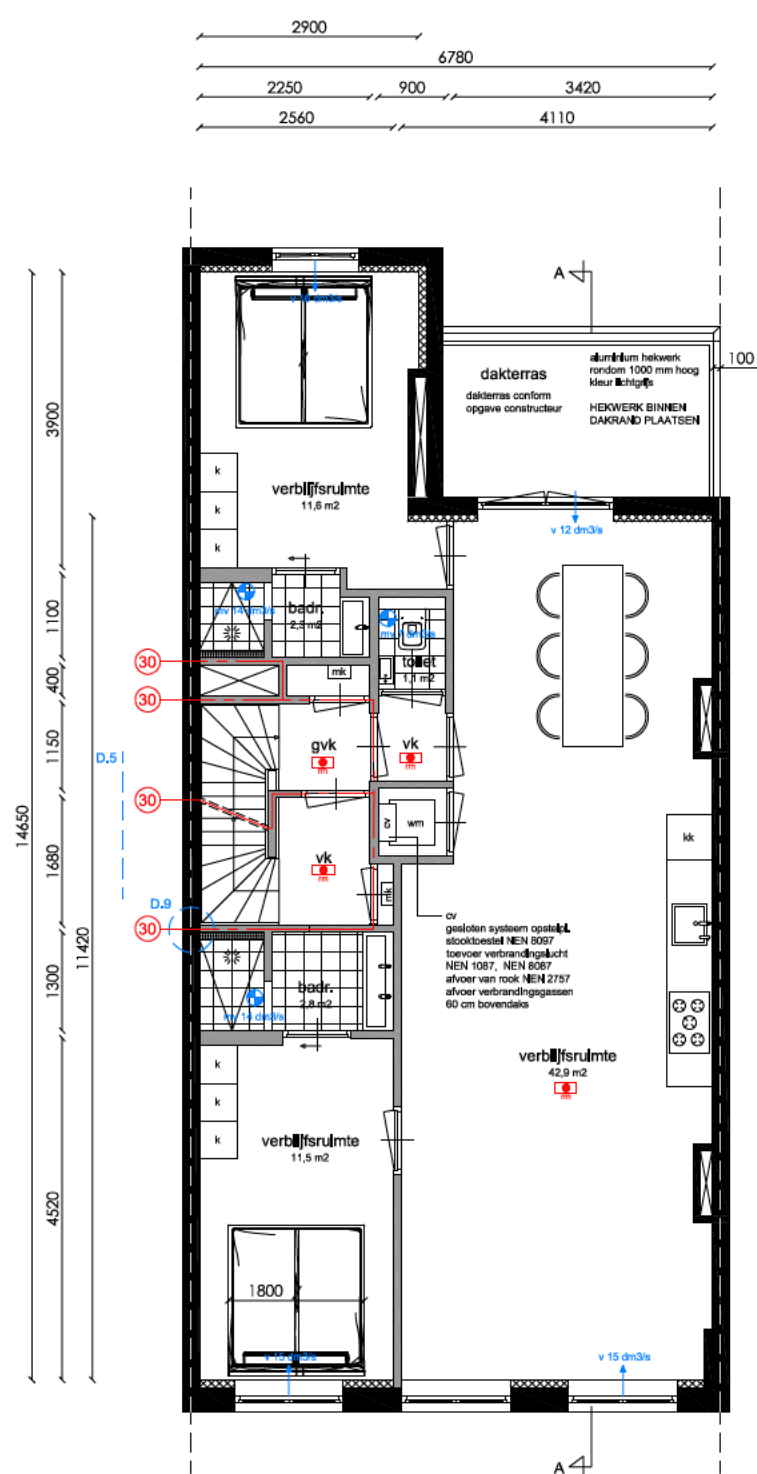

Derde verdieping

Woonruimte
GO = 77 m² / VG = 64 m²

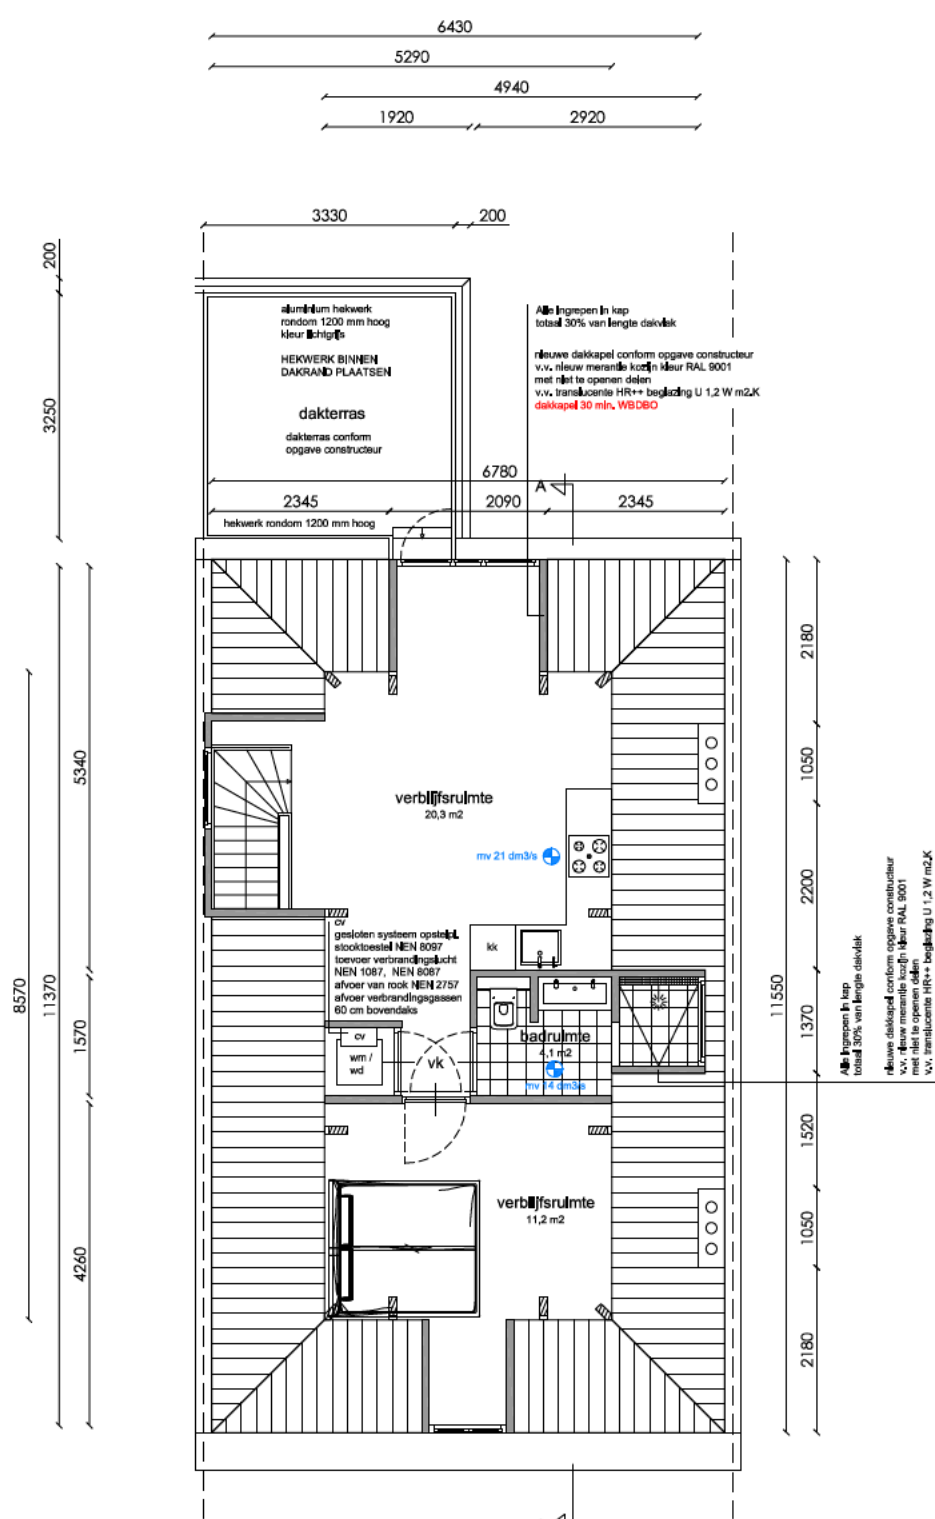

Zolderverdieping

Woonruimte
GO = 43 m² / VG = 32 m²

[redacted]
Amsterdam

Onderwerp: Nieuwe toestand
Fase: Revisietekening
Datum: 14-03-2022
Gewijzigd:
Schaal: 1: 100
Werknummer: 21081

Tek. nr: B.03

LiNQ
VASTGOED
ADRESSEN BV