

Inventarisatielijst.		
Nummer	Naam	Onderwerp
1	T-UO-GW-300-202-41.029C	As-built tekening fietspad N231 Legmeerdijk
2	T-UO-GW-300-101-41.030C	As-built tekening fietspad N231 Legmeerdijk
3	T-UO-GW-300-101-41.031-C	As-built tekening fietspad N231 Legmeerdijk







Zie tek. T-UO-GW-300-101- 41.029

deel A

deel A

deel B

deel B

Legenda

- Asfaltverharding
- Betonplaat 3.00x120 met passtuk (in het werk te bepalen)
- Voegstone heidepaars met promac voegvulling type drain
- Koppelstone t.p.v. "taartpunt" rotondes PNH
- Tegels 300x300x45
- Voegtegels 300x300x60 grijs met promac voegvulling type drain
- Halfverharding
- Asfaltovergang
- Constructieopbouw asfaltverharding, voor detaillering zie verhardingsdetails en verhardingsadvies
- Tijdelijke bochtbeschermingsconstructie, voor detaillering zie verhardingsdetails
- Bochtbeschermingsconstructie, voor detaillering zie verhardingsdetails
- RWSband 115/225 kleur grijs
- RWSband 115/225 kleur wit
- Trottoirband 180/200x200 kleur grijs
- Opsluitband 100x200 kleur grijs
- Trottoirband 130/150x200 kleur grijs
- Molgoot breed 0.40 m (prefab beton)
- Bochtband met straal (R) in m.
- Overgang type kantopsluiting
- Be-eindiging bandenlijn middels velopband naar maaiveld
- Voegovergang, Caripalte-voeg
- Voegovergang, zie kunstwerken tekening
- Schanskorf, onderdeel tunnel, evt detaillering ontwerp tunnel
- Onderhoudsvrije berm t.p.v. geluidsschermen, bermmat+geotextiel +split
- Werkgrens

Opmerkingen:

Voor UO verhardingen zie tekening T-UO-GW-300-101-41.021 t/m 41.039

Voor UO verhardingen Oosteinderweg (incl detaillering en profielen) zie tekening T-UO-GW-300-101-41.040

Voor UO verhardingsdetails Knoop Fokkerweg zie tekening T-UO-GW-300-107-41.061

Voor UO verhardingsdetails Knoop Fokkerweg -aanvullend- zie tekening T-UO-GW-300-107-41.067

Voor UO verhardingsdetails zie tekening T-UO-GW-300-107-41.068 en -41.069

Voor UO waterhuishouding zie tekening T-UO-GW-300-101-41.011 t/m 41.019

Voor UO waterhuishoudingsdetails Knoop Fokkerweg zie tekening T-UO-GW-300-107-41.062

Voor UO waterhuishoudingsdetails zie tekening T-UO-GW-300-107-41.070

Voor UO markeringen zie tekening T-UO-GW-300-101-41.071 t/m 41.089

Voor UO geleiderail, VRI, OV, bebodding en bewegwijzering zie tek. T-UO-GW-300-101-41.091 t/m 41.109


Voor UO dwarsprofielen zie tekening T-UO-GW-300-101-41.041 t/m 41.045

Voor UO lengteprofielen zie tekening T-UO-GW-300-101-41.151 t/m 41.058

Voor actuele werkgrenzen zie tekening 0201-17196-317-01-A 1m -05-A. Deze werkgrenzen gaan voor werkgrenzen zoals weergegeven op deze tekening.


Buiten de werkgrenzen mogen geen werkzaamheden worden uitgevoerd zonder de uitdrukkelijke toestemming van de Alliantie N201

AS-BUILT

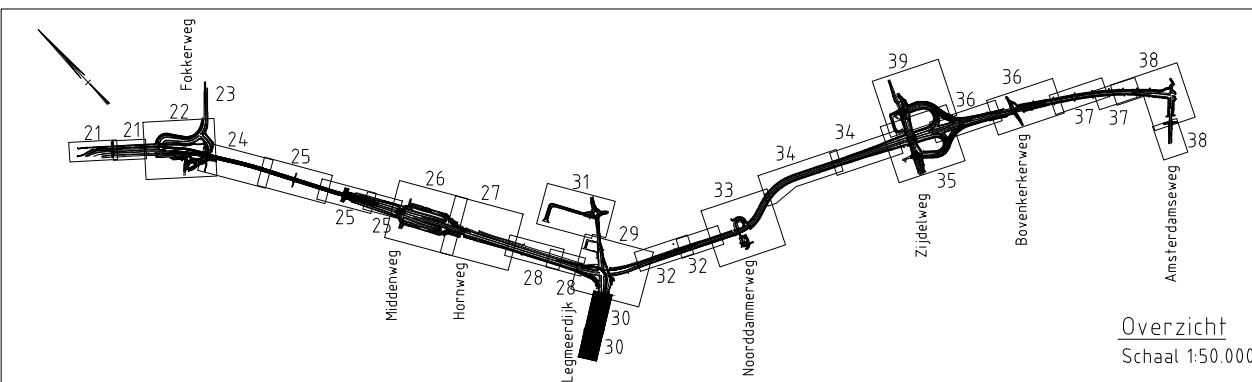

C		01-10-2011	AS-BUILT		
B		03-03-2010	Geen wijzigingen t.o.v. UO rev A		
A		16-12-2008	Eerste uitgave		
Revisie	Gefekend	Datum	Omschrijving		
Alliantie N201				Projectkantoor Alliantie N201 Aalsmeerderweg 141 1432 CK Aalsmeer	
N201, OMLEGGING AALSMEER - UITHOORN				Telefoon: 0297 515 249 Telefax: 0297 515 249	
N201, OMLEGGING AALSMEER - UITHOORN					
Uitvoeringsontwerp Verhardingstekening N201 (E300) Legmeerdijk					
getekend		07-10-2011	schaal :	1:500	
gecontroleerd			formaat :	A1	
vrijgegeven			in :	1 bladen, blad: 1	
geautoriseerd					
status	DEFINITIEF		versie	C	T-UO-GW-300-101-41.030



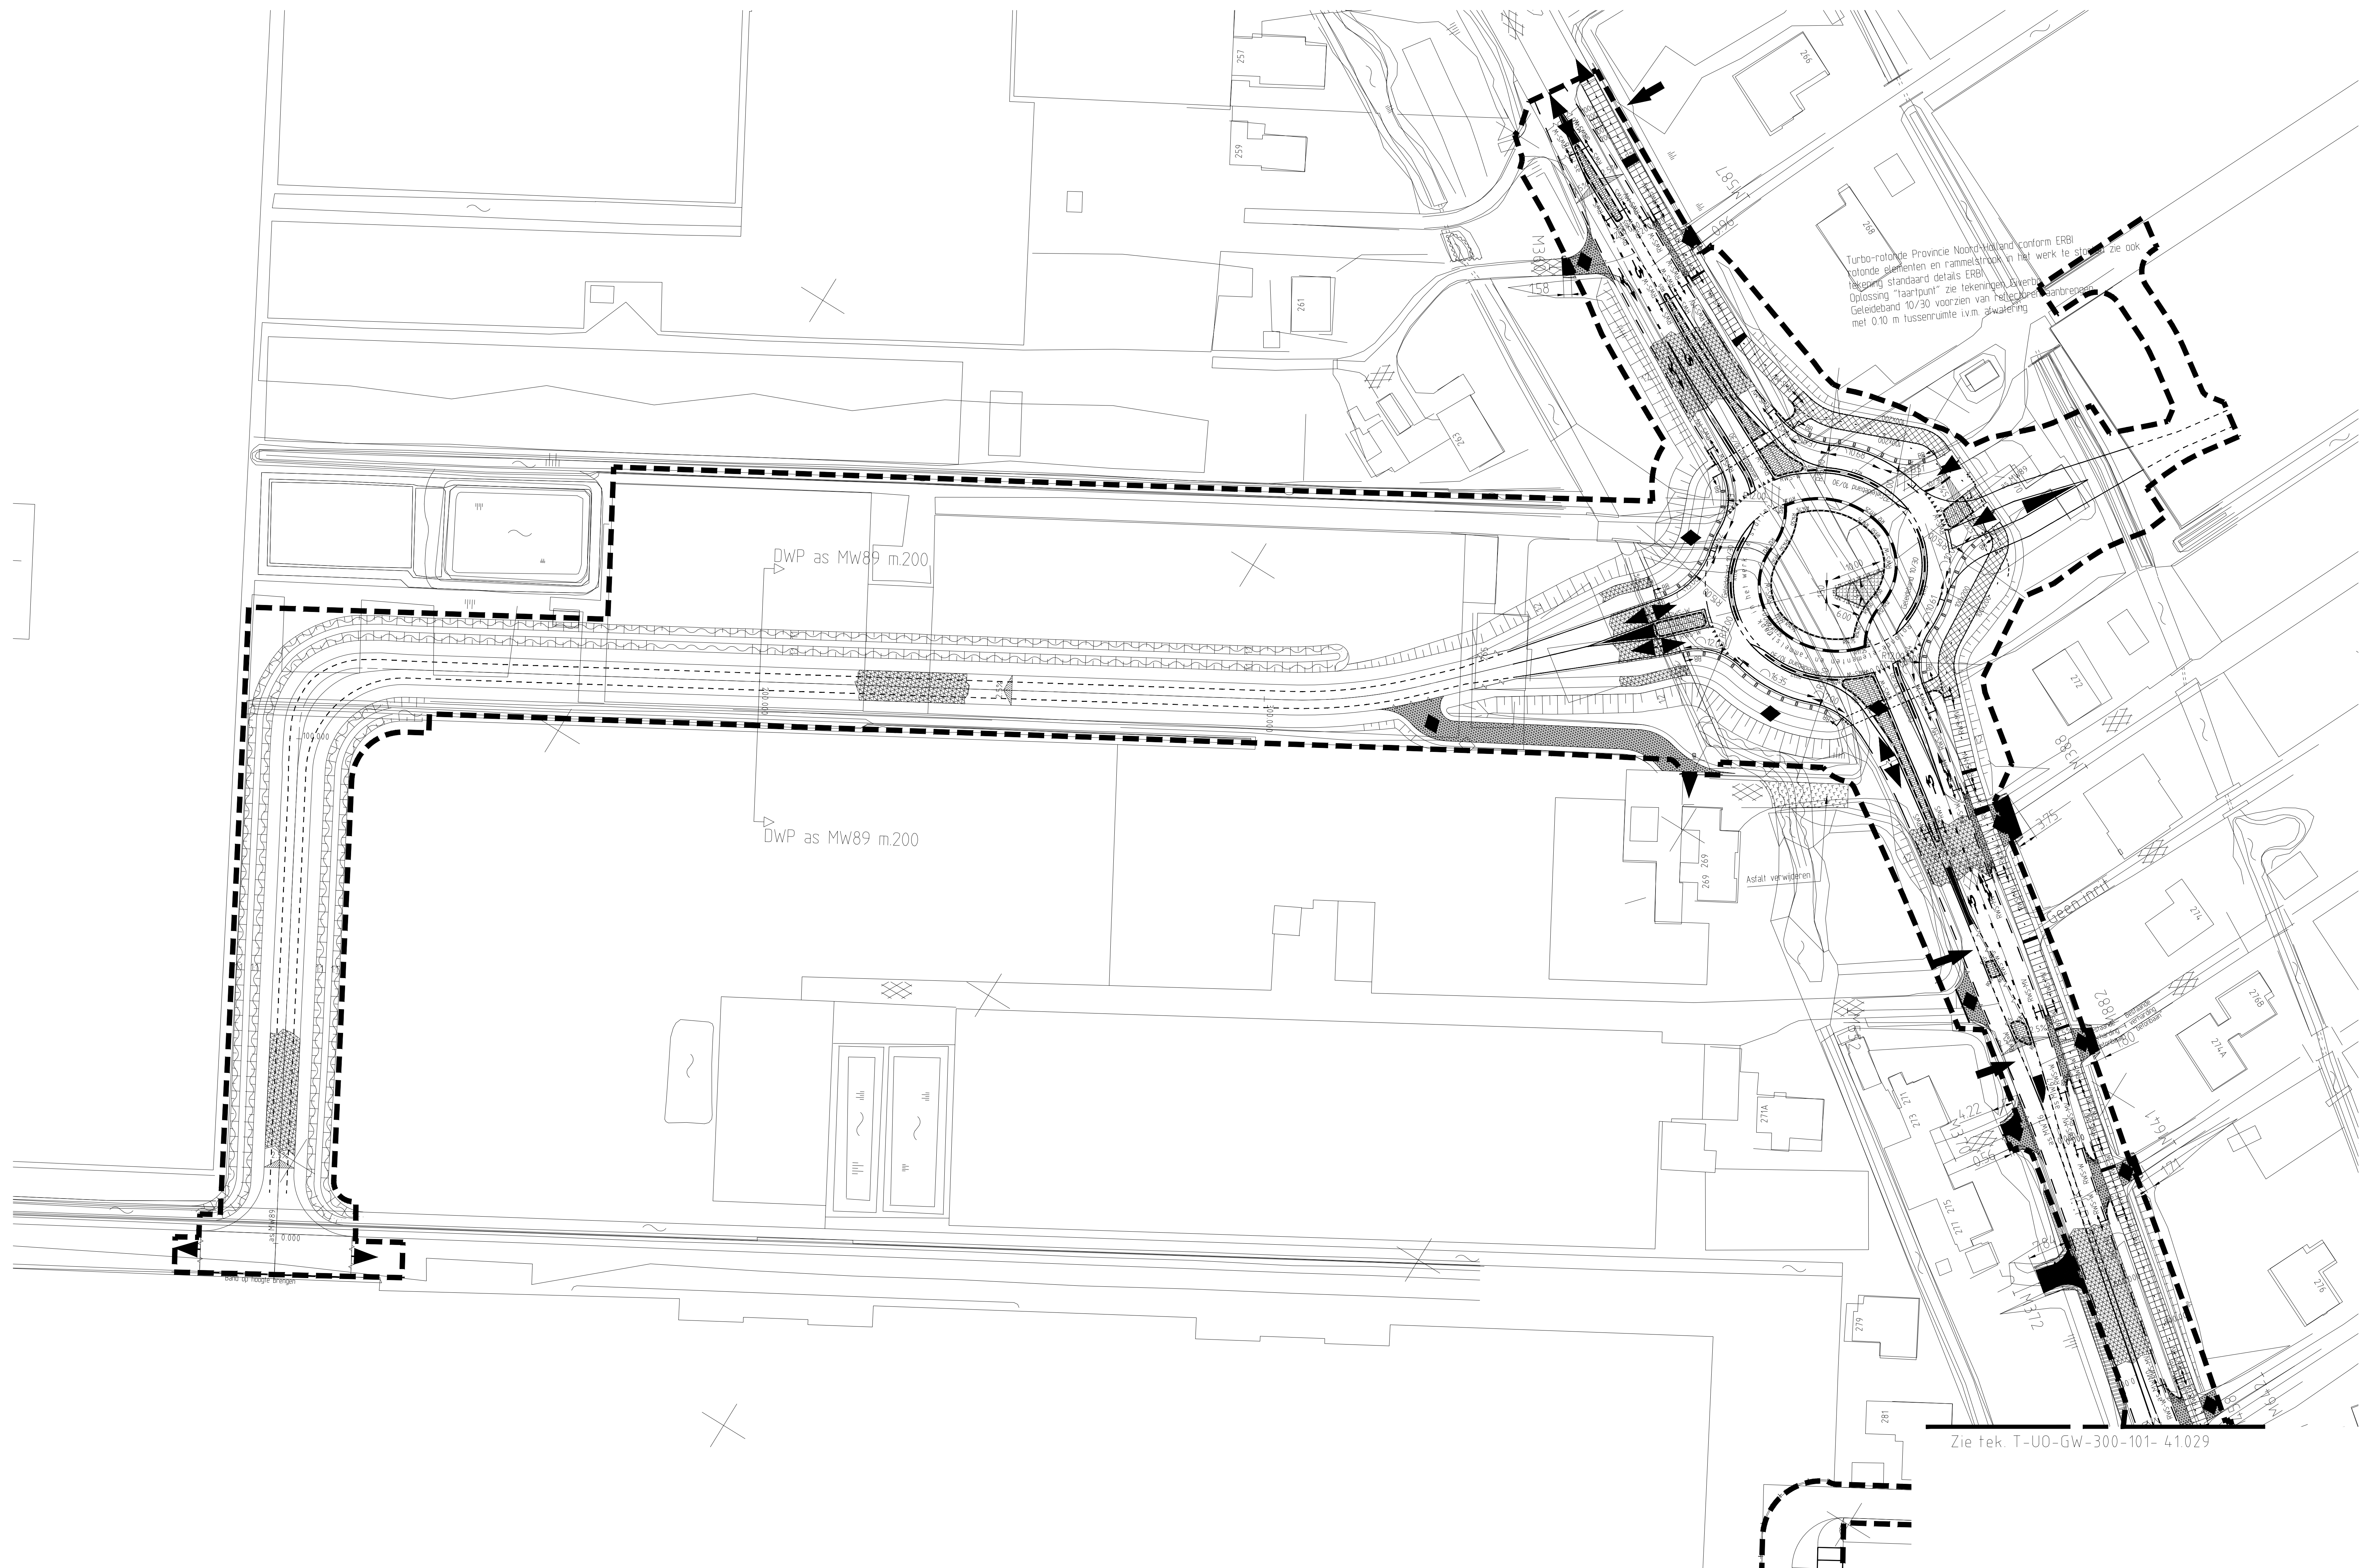

- Legenda:**
- Asfaltverharding
  - Betonplaat 3.00x1.20 met passuk (in het werk te bepalen)
  - Voegstone heidepaars met gronac voegvulling type drain
  - Koppelsestone f.p.v. "laartpunt" rondes PNH
  - Tegels 300x300x45
  - Voegregels 300x300x60 grijs met gronac voegvulling type drain
  - Halfverharding
  - Asfaltovergang
  - Constructiesbouw asfaltverharding, voor detaillering zie verhardingsdetails en verhardingsadvies
  - Tijdelijke bochtbeschermingsconstructie, voor detaillering zie verhardingsdetails
  - Bochtbeschermingsconstructie, voor detaillering zie verhardingsdetails
  - RWSand 115/225 kleur grijs
  - RWSand 115/225 kleur wit
  - Trottoirband 180/200x200 kleur grijs
  - Opsluitband 180x200 kleur grijs
  - Trottoirband 130/150x200 kleur grijs
  - Profondeband 10/30
  - Geleideband met reflectoren 0.10 m tussenruimte toepassen tbv afwatering
  - Molgoot breed 0.40 m (prefab beton)
  - Bochtband met straat (R) in m
  - Overgang type kantopsluiting
  - Be-eindiging bandenlijn middels velooopband naar maaveld
  - Voegovergang, Carpalite-voeg
  - Voegovergang, kunstwerken tekening
  - Schanskorf, onderdeel tunnel, evt. detaillering ontwerp tunnel
  - Onderhoudsvrije berm f.p.v. geluidsschermen, bermmat-geotextiel-split
  - Werkgrens

**Opmerkingen:**

Voor UD verhardingen zie tekening T-UO-GW-300-101-41021 t/m 41039  
Voor UD verhardingen (incl. detailering en profiel) zie tekening T-UO-GW-300-101-41040  
Voor UD verhardingsdetails Knoop Fokkerweg zie tekening T-UO-GW-300-101-41051  
Voor UD verhardingsdetails Knoop Fokkerweg -aanvullend- zie tekening T-UO-GW-300-101-41067  
Voor UD verhardingsdetails zie tekening T-UO-GW-300-101-41068 en -41069  
Voor UD waterhuishouding zie tekening T-UO-GW-300-101-41071 t/m 41079  
Voor UD waterhuishoudingsdetails Knoop Fokkerweg zie tekening T-UO-GW-300-101-41082  
Voor UD waterhuishoudingsdetails zie tekening T-UO-GW-300-101-41089  
Voor UD markeringen zie tekening T-UO-GW-300-101-41091 t/m 41099  
Voor UD geleideband, VRI, OV, beplanting en bewegwijzering zie tek. T-UO-GW-300-101-41091 t/m 41109  
Voor UD dwarsprofielen zie tekening T-UO-GW-300-101-41041 t/m 41045  
Voor UD lengteprofielen zie tekening T-UO-GW-300-101-41051 t/m 41058  
Voor actuele werkgrizen zie tekening 0201-17199-317-01-A t/m -05-A. Deze werkgrizen gaan voor werkgrizen zoals weergegeven op deze tekening.  
Buiten de werkgrizen mogen geen werkzaamheden worden uitgevoerd zonder de uitdrukkelijke toestemming van de Alliantie N201.

**AS-BUILT**

**Overzicht**  
Schale 1:50,000


**Allyantie N201** OMLEGGING AALSMEER - UITHOORN

N201, OMLEGGING AALSMEER - UITHOORN

Uitvoeringsontwerp  
Verhardingsontwerp  
N201 (E300)  
Legmeerdijk

getekend		07-10-2011	schale	1:500
gecontroleerd			formaat	A0
vergeven			m	T-bladen, blad 1
geautoriseerd				

status **DEFINITIEF** versie **C** T-UO-GW-300-101-41031