

Vergunningen, Toezicht en Handhaving  
Afdeling Vergunningen  
Postadres Postbus 8406, 3503RK Utrecht  
Telefoon 030 - 286 00 00  
Web: www.utrecht.nl

dB's B.V.

CAB-rondom 100  
3534 BE UTRECHT



Behandeld door  
Doorkiesnummer  
E-mail  
Bijlage(n)  
Uw Kenmerk  
Uw brief van

Revisietekening

Datum 24 februari 2015  
Ons kenmerk HZ\_WABO-14-12395  
Onderwerp Revisietekening muziekzaal

Verzonden 24 FEB. 2015  
Bij antwoord datum, kenmerk en onderwerp vermelden

Geachte [REDACTED],

Op 25 september 2014 is aan u onder nummer HZ\_WABO-14-12395 een omgevingsvergunning verleend voor het wijzigen van een additionele horecafunctie bij sociaal-culturele doeleinden naar een zelfstandige caféfunctie op het adres CAB-Rondom 100. U heeft ons om een revisie verzocht ten aanzien van de verleende vergunning. De door u hiertoe ingediende tekening is gecontroleerd en akkoord bevonden. Het betreft de volgende tekening:

- Café en Muziekzaal, d.d. 19 februari 2015

#### Toegestane gebruik

Naar aanleiding van de ingediende revisietekening heeft intern overleg plaatsgevonden. Daaruit is voortgekomen dat het pand gebruikt kan worden ten behoeve van de volgende functies:

1. oefenstudio's met additionele horeca.
2. een café, in de voormalige kantine. U mag daar een regulier café-bedrijf uitoefenen.
3. Een muziekzaal. Deze mag u gebruiken/verhuren voor sociaal-cultureel activiteiten. U mag deze zaal niet verhuren voor feesten en partijen van persoonlijke aard zoals een bruiloft of een verjaardagsfeestje (horeca A2) of als discotheek (horeca A1). U mag de zaal wel gebruiken/verhuren voor muziekoptredens zoals een bandje, DJ of zanger. Dan mag er ook kaartverkoop plaatsvinden.

Vergunningen, Toezicht en Handhaving  
Afdeling Vergunningen  
Datum 24 februari 2015  
Ons Kenmerk HZ\_WABO-14-12395


**Heeft u vragen?**

Voor meer informatie over de inhoud van deze brief kunt u terecht bij [REDACTED]  
[REDACTED]

Hoogachtend,  
Namens burgemeester en wethouders,



M. Prijs  
Hoofd Vergunningen

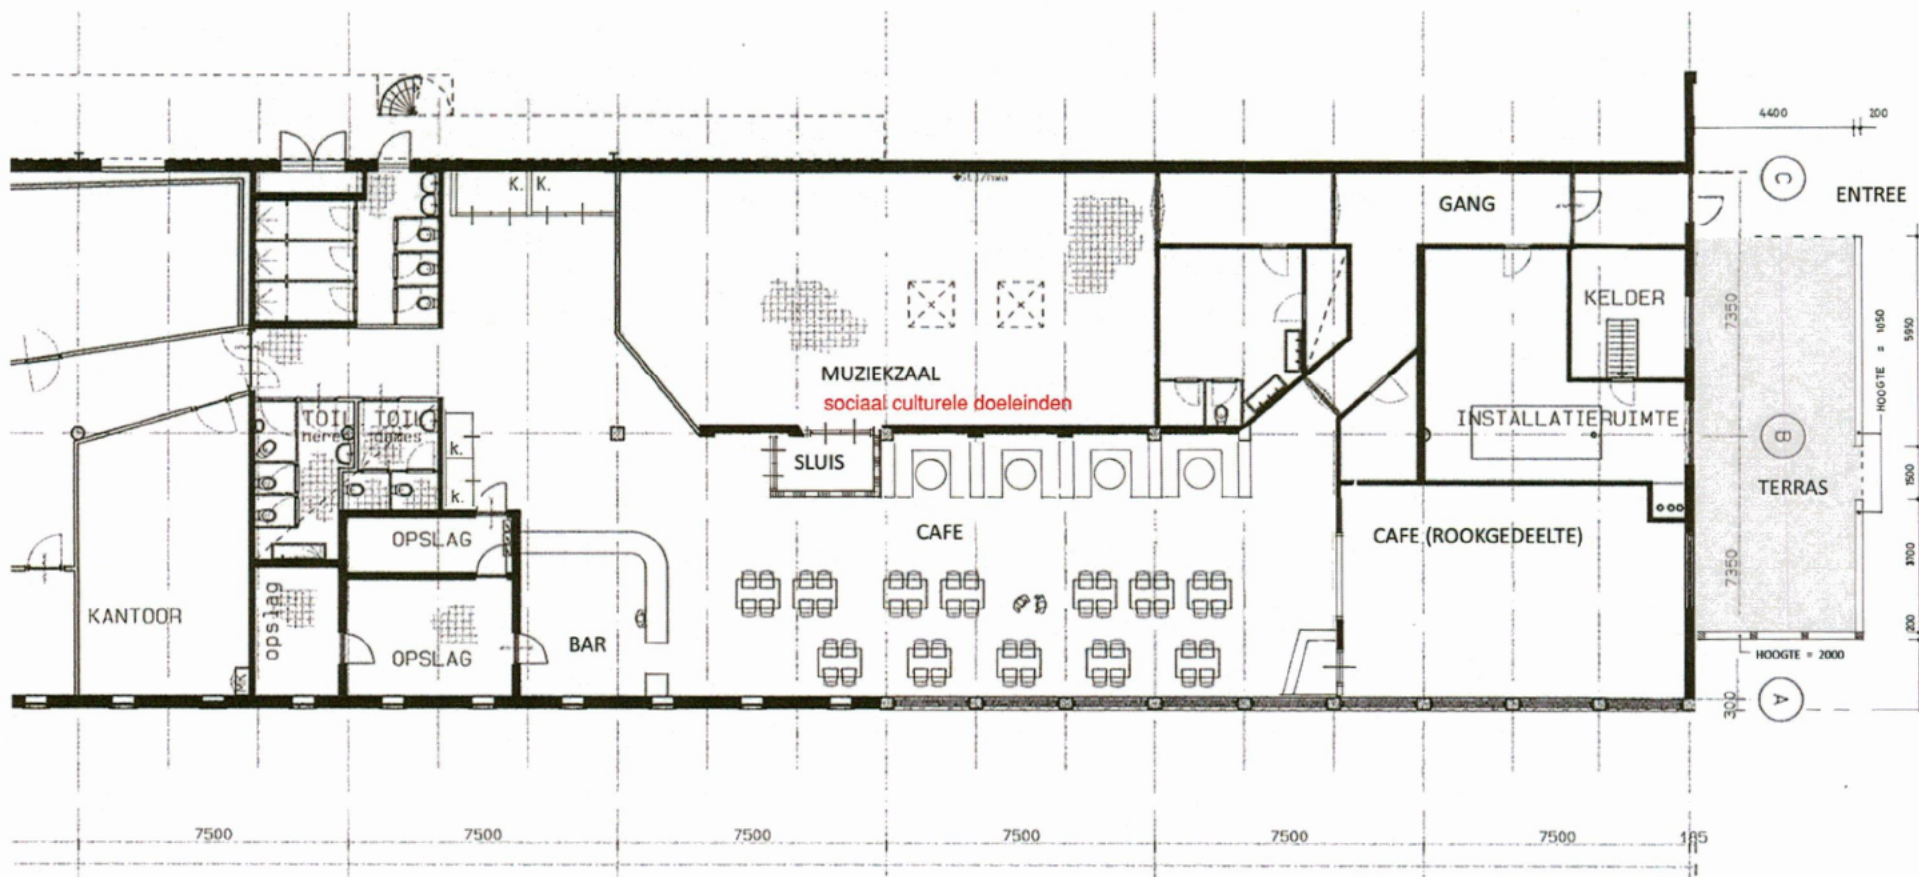

Behoort bij besluit



Gemeente Utrecht

Revisietekening behorend bij omgevingsvergunning  
HZ\_WABO-14-12395

CAFE EN MUZIEKZAAL MUZIEKSTUDIO BB'S  
PLATTEGROND 1 : 100      Formaat 42 x 64 cm

GET. [REDACTED] DD 19-01-2015 i.o.v. [REDACTED] / DBs