

RENVOOI

DAK	: Vezelcement golfplaten; kleur: antraciet
	: M-windveren
DAKGOTEN	: Alu bakgoten; kleur: zink zilver (RAL 9007)
	: HWA; PVC ø100mm midengrijs (RAL 7036)
WANDEN	: Houten gewolmaniseerde rabatdelen
TRASRAAM	: Betonplint PABESO 14-4 PU tot 0,25 m. +P
	: glad beton; kleur: grijs
OVERHEADDEUR	: Staal; kleur: antraciet (RAL 7016)
RAMEN	: Kunststof; kleur: wit (RAL 9016)

Materialen + kleuren uitbreiding
idem bestaand



Sproeischuimblusser




Sproeischuimblusser

Gemeente Texel .txl
Behoort bij besluit van
burgemeester en wethouders van Texel,
zaaknummer: 3166239
kenmerk document: Bijlage 1/1
namens de burgemeester en wethouders van
Texel,
de heer F. Galarrce Morales,
teamleider Vergunningen, Toezicht & Handhaving

Revisie:

- I : overhaddeur toegevoegd
- II : 2 st. ramen toegevoegd
- III : 2 st. sproeischuimblussers aangebracht

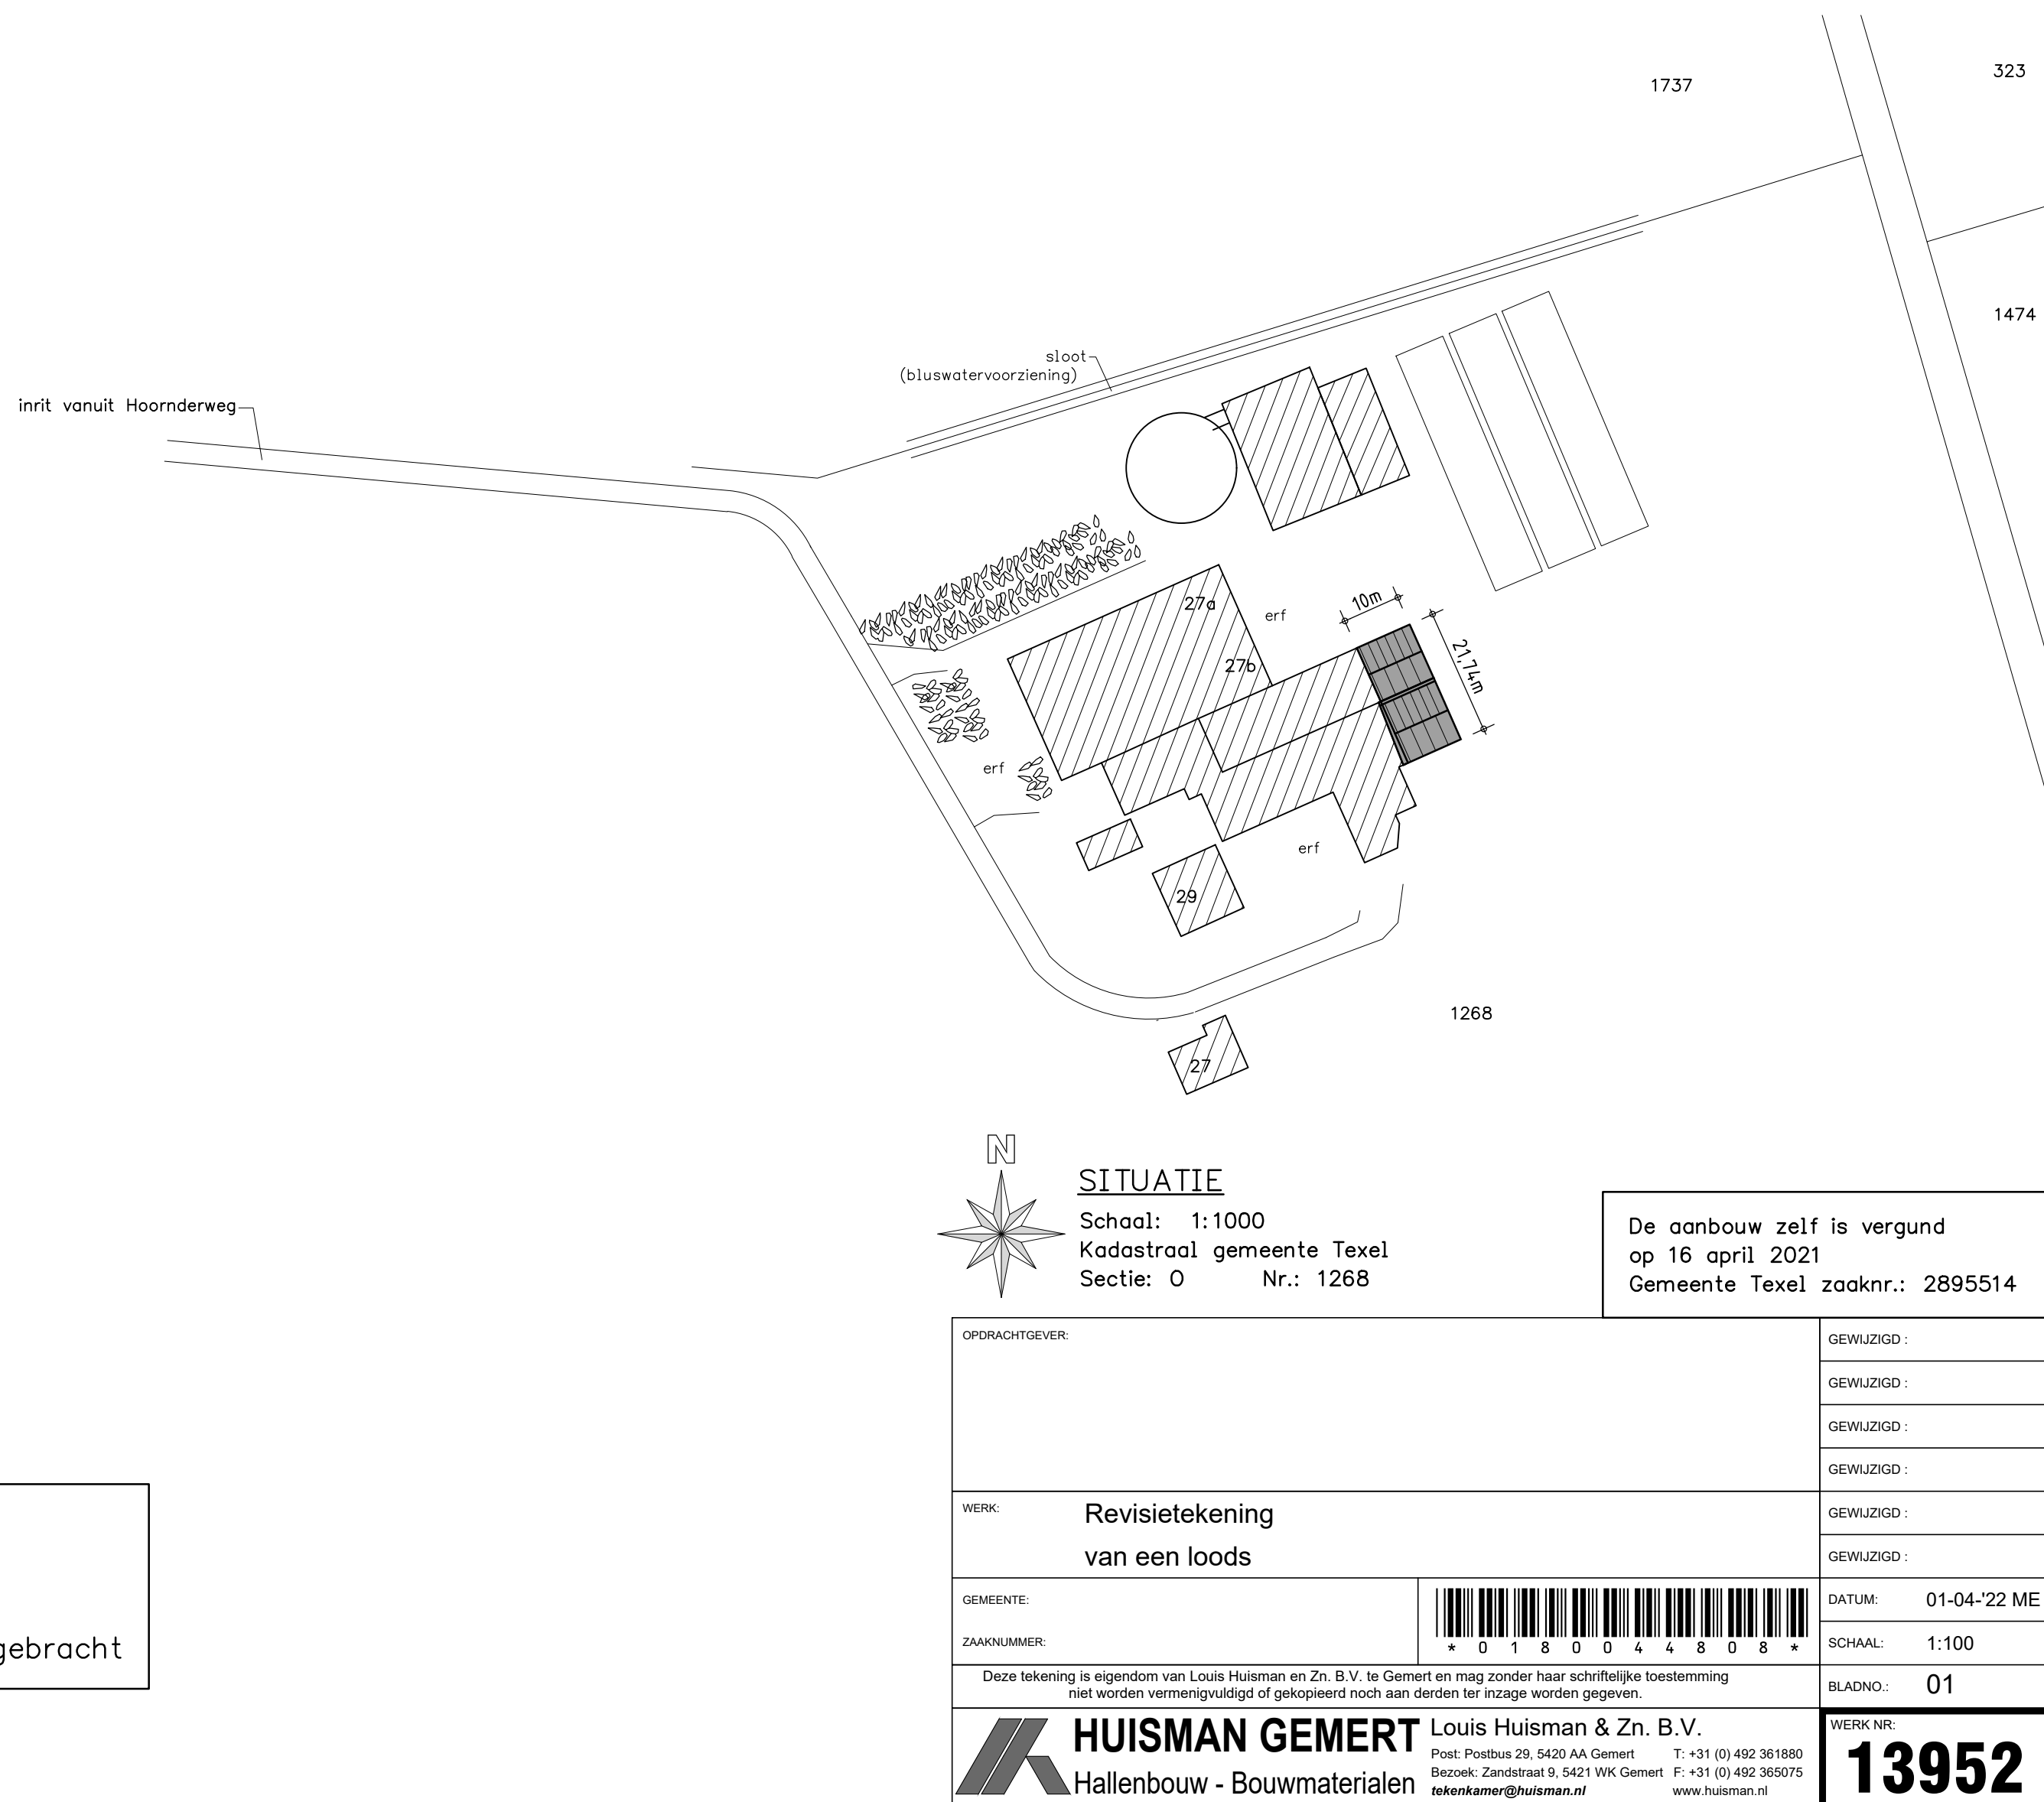

SITUATIE
Schaal: 1:1000
Kadastraal gemeente Texel
Sectie: 0 Nr.: 1268

De aanbouw zelf is vergund
op 16 april 2021
Gemeente Texel zaaknr.: 2895514

OPDRACHTGEVER:	GEWIJZIGD:
WERK: Revisietekening van een loods	GEWIJZIGD:
GEMEENTE:	GEWIJZIGD:
ZAAKNUMMER:	GEWIJZIGD:
Deze tekening is eigendom van Louis Huisman en Zn. B.V. te Gemert en mag zonder haar schriftelijke toestemming niet worden vermenigvuldigd of gekopieerd noch aan derden ter inzage worden gegeven.	DATUM: 01-04-'22 ME
Post: Postbus 29, 5420 AA Gemert T: +31 (0) 492 361880 Bezoek: Zandstraat 9, 5421 WK Gemert F: +31 (0) 492 365075 tokenkamer@huisman.nl www.huisman.nl	SCHAAL: 1:100
BLADNO.: 01	WERK NR.: 13952