
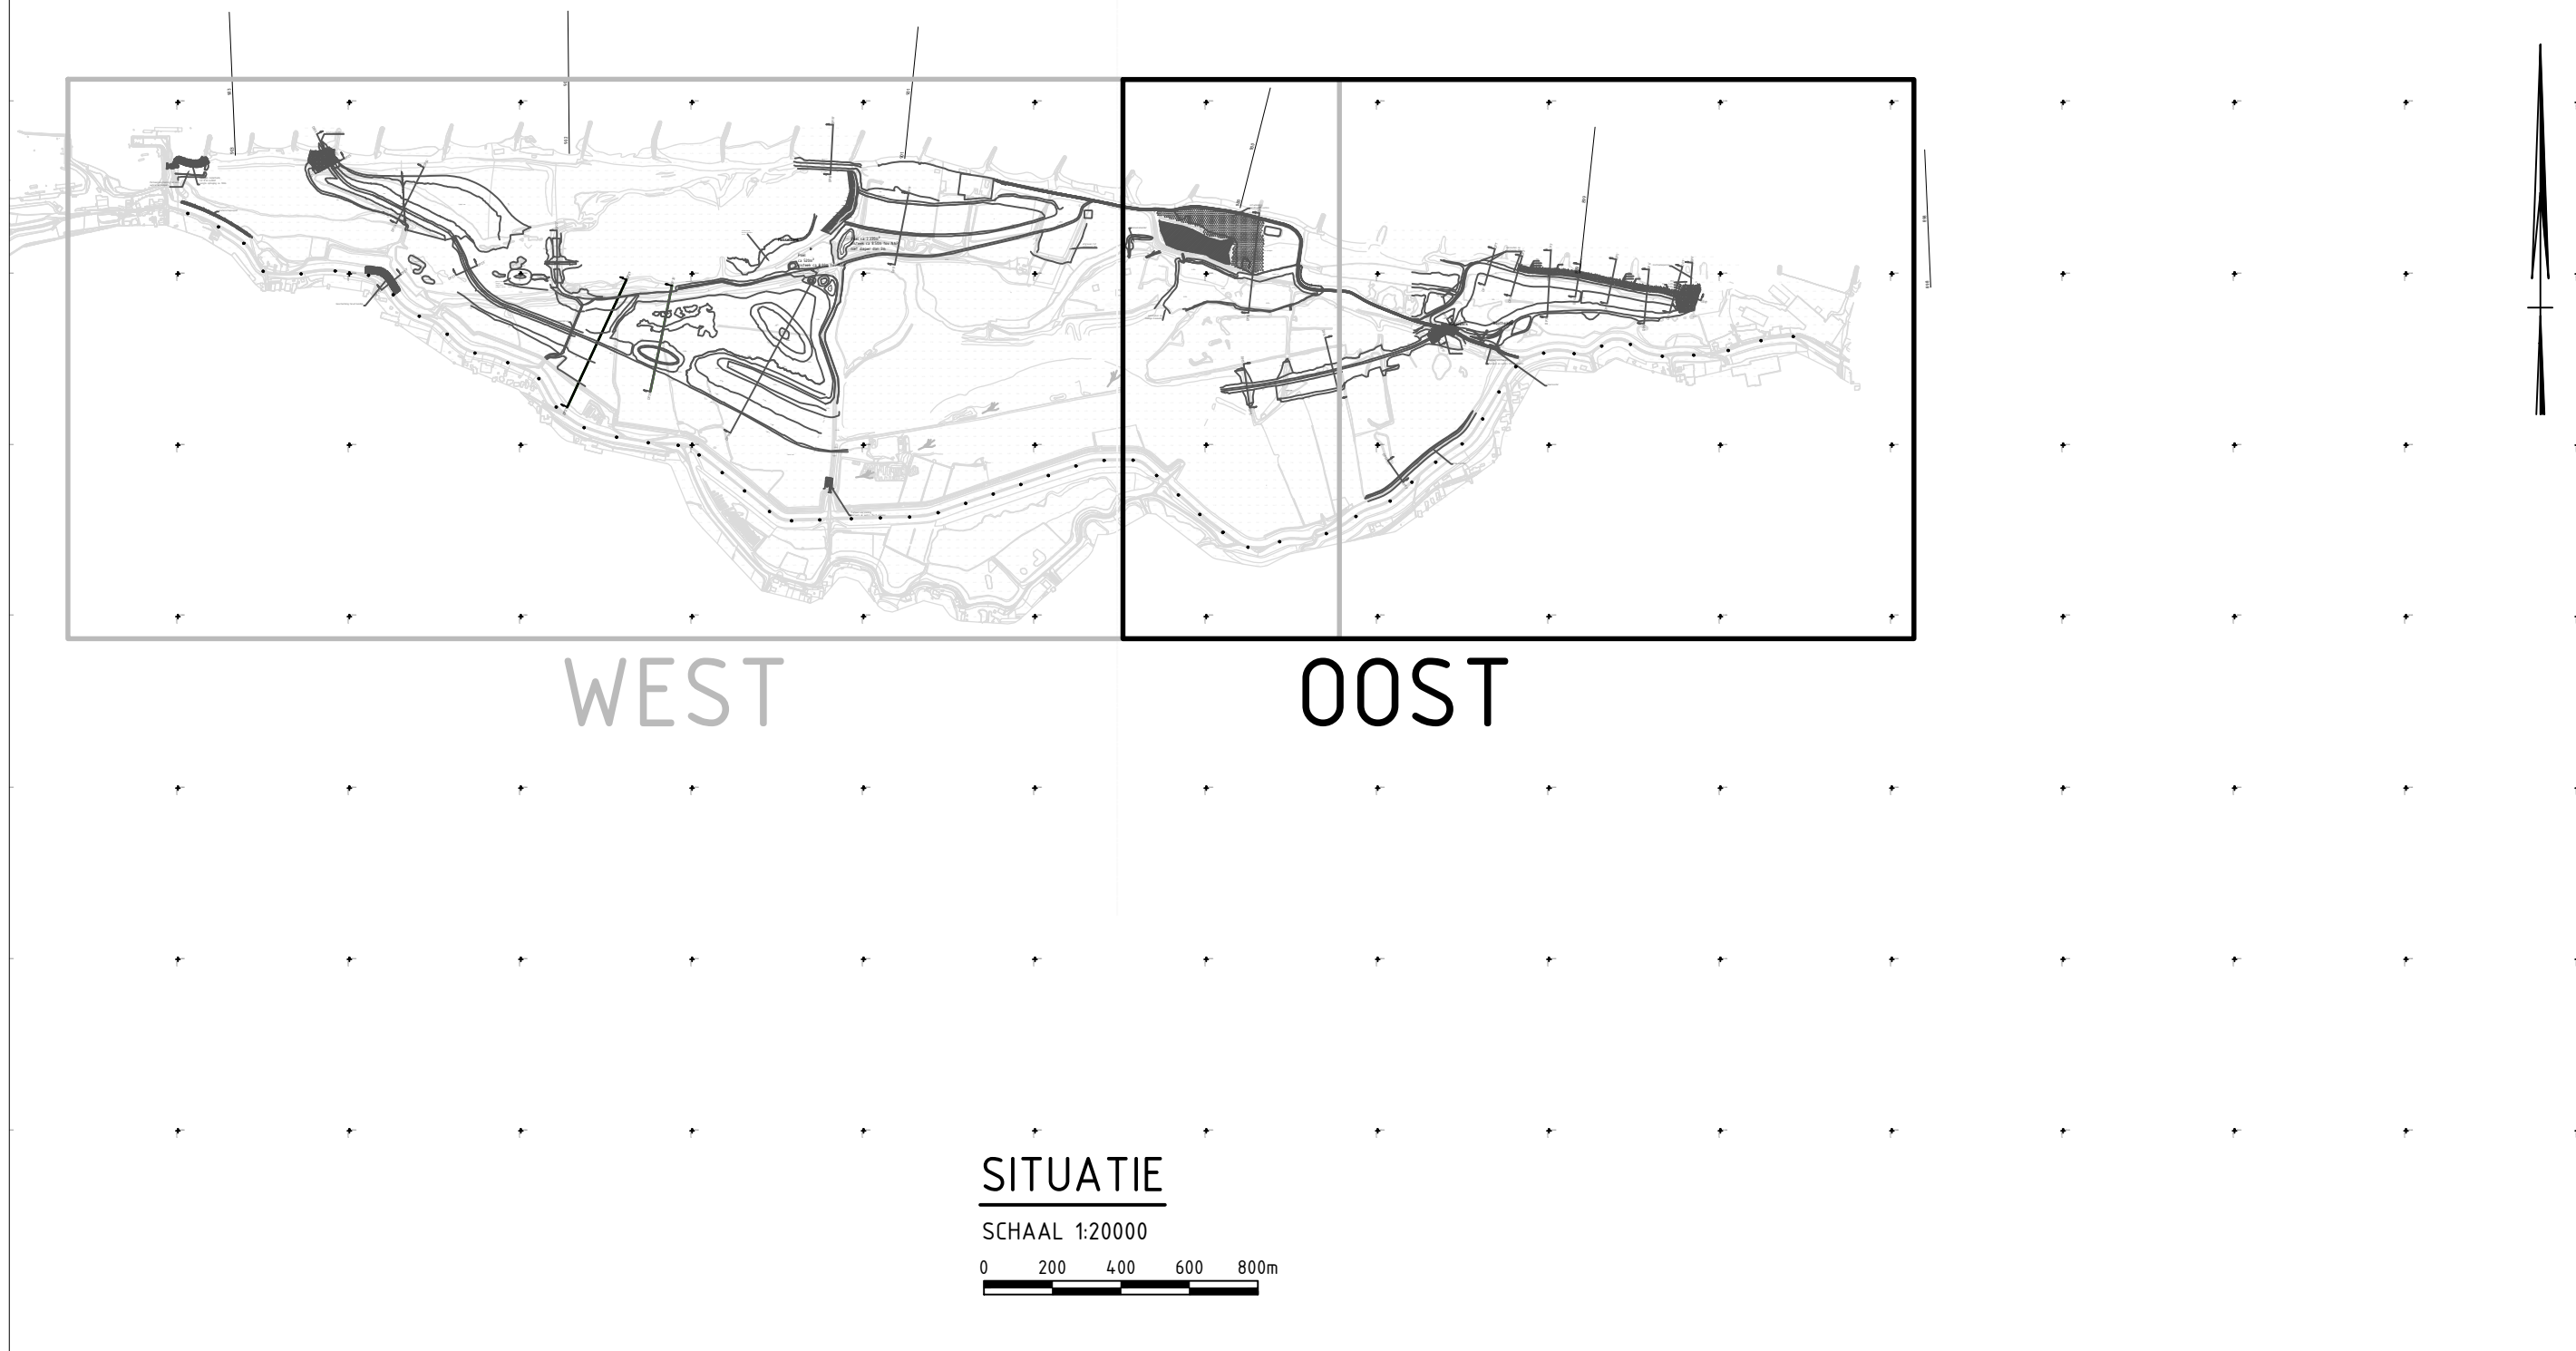
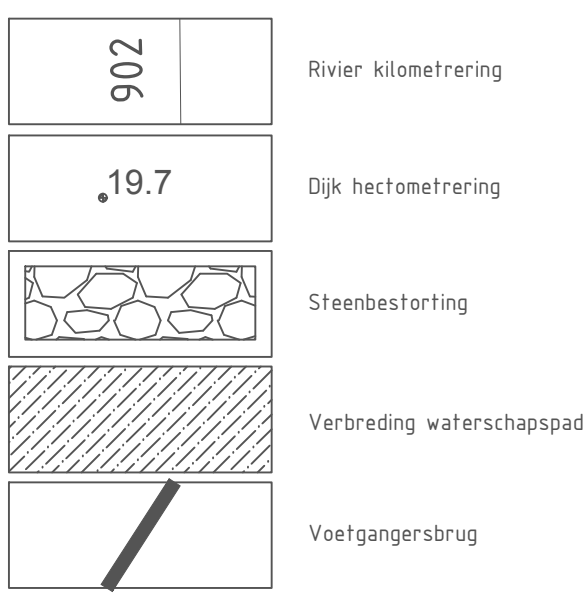


VERKLARINGEN

LEGENDA

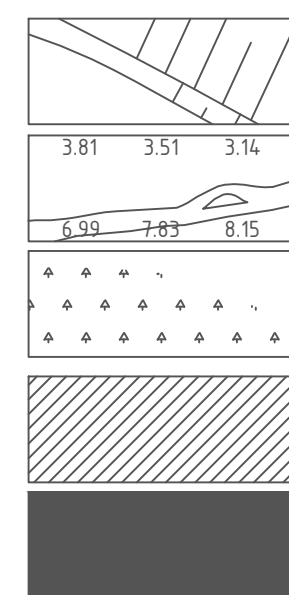

OPMERKINGEN

- Coördinatenstelsel RD(x,y) en NAP(z)
- Maten in meters, tenzij anders vermeld
- Materiaalmaten in millimeters, tenzij anders vermeld
- Pelmaten in meters i.o.v. N.A.P., tenzij anders vermeld
- Diameters in millimeters, tenzij anders vermeld

5	11-06-2020	TR	DVL	BP	Naams- en aansluitingswijzing
4	27-01-2020	VVD	DVL	BP	Aanpas naar As-Built
3	07-05-2019	VVD	DVL	BP	Aanpas opleverantwerp binnen sandwinglas
2	03-05-2017	DvV	DVL	BP	Aanpas opleverantwerp binnen sandwinglas
1	14-02-2017	DvV	DVL	BP	Aanpas opleverantwerp binnen sandwinglas
Revisie	Datum	Gefabriceerd	Gecontroleerd	Vrijgegeven	Wijzigingen
WIJZIGINGSBEHEER DOCUMENT HISTORIE					
Opdrachtgever:					
Rijkswaterstaat Definitieve Eindinrichting (DE) ADW 2.0. As Built (AB)					
Opdrachtnemer:					
Boskalis					
Project:					
Herinr. Afferdense & Deestse Waarden					
Doc-Type: TEKENING					
Doc-Nr: 580 21					
Status: DEFINITIEF					
Gehalte: VVD					
Papierformaat: A3 (841 x 1189 mm)					
Schaal: 1 : 2500					
Geometrie: DVL					
Tekeningsnummer:					
ADW-TEK-580 21					
Blad: 2/6					
Revisie: -					