



Hoogheemraadschap van
Rijnland

uw kenmerk: -
uw brief van: 11 september 2015
ons kenmerk: 15.079214 V60954
bijlagen: 1
inlichtingen: A.J. Hartman
doorkiesnummer: (071) 306 34 77
onderwerp: Wijzigen vergunning V60954

Provincie Zuid-Holland
t.a.v. W. den Breems
Zuid-Hollandplein 1
2596 AW DEN HAAG

Leiden, **28 SEP. 2015**

Geachte heer den Breems,

Tijdens een locatiebezoek op 10 september j.l. hebben de heer Dudink van Antea en de heer Hartman van de afdeling Vergunningverlening & Handhaving van het hoogheemraadschap van Rijnland de realisatie van een fietspad ter plaatse van de rotonde in de N209 (kruising Gemeneweg met Hoogeveenseweg) besproken. Daarbij is een afwijking van de vergunde situatie overeengekomen, waarbij minder oppervlaktewater wordt gedempt dan vergund in waterververgunning V60954.

Aansluitend heeft Antea, door u gemachtigd aanvrager van deze watervergunning, op 11 september per e-mail een wijziging van vergunning V60954 aangevraagd.

Ten aanzien van uw verzoek tot wijziging van vergunning V60954:

Overwegende dat:

- geen bezwaar tegen het wijzigen van deze vergunning bestaat;
- het hoogheemraadschap van Rijnland, op grond van artikel 6.22 lid 1 de bevoegdheid heeft om een vergunning en de daaraan verbonden voorschriften en beperkingen te wijzigen of aan te vullen;
- dat de demping volgens Regel 3 vergunningplichtig is;
- dat minder gedempt wordt en dit mindere gedeelte beschikbaar komt voor overige werkzaamheden binnen Bentwoud;
- dat de aanwezige duiker verkort wordt en de toevoer van water ongehinderd plaats vindt;
- dat na afloop van de werkzaamheden een revisietekening wordt toegevoegd aan de vergunning;

is besloten inzake vergunning V60954:

II Dempen en graven:

m. Het dempen van 40 m² primair oppervlaktewater en het ter compensatie aanleggen en hebben van 40 m² primair oppervlaktewater in toekomstig peilvak "Wegsloot langs de Hoogeveenseweg N455/N209";

te wijzigen in:

II Dempen en graven:



Hoogheemraadschap van
Rijnland

m. Het dempen van 16 m² primair oppervlaktewater en het ter compensatie aanleggen en hebben van 40 m² primair oppervlaktewater in toekomstig peilvak "Wegsloot langs de Hoogeteenseweg N455/N209";

en tekening:

- 270409-VA-2-0001 versie C0


toe te voegen aan de vergunning.

Alle overige voorschriften in de betreffende vergunning blijven onverminderd van kracht en zijn ook van toepassing op het hierboven gewijzigde onderdeel en de toegevoegde tekening.

Hoogachtend,

Namens dijkgraaf en hoogheemraden,

S.H. Veldkamp,
Vergunningverlening & Handhaving
Teamleider

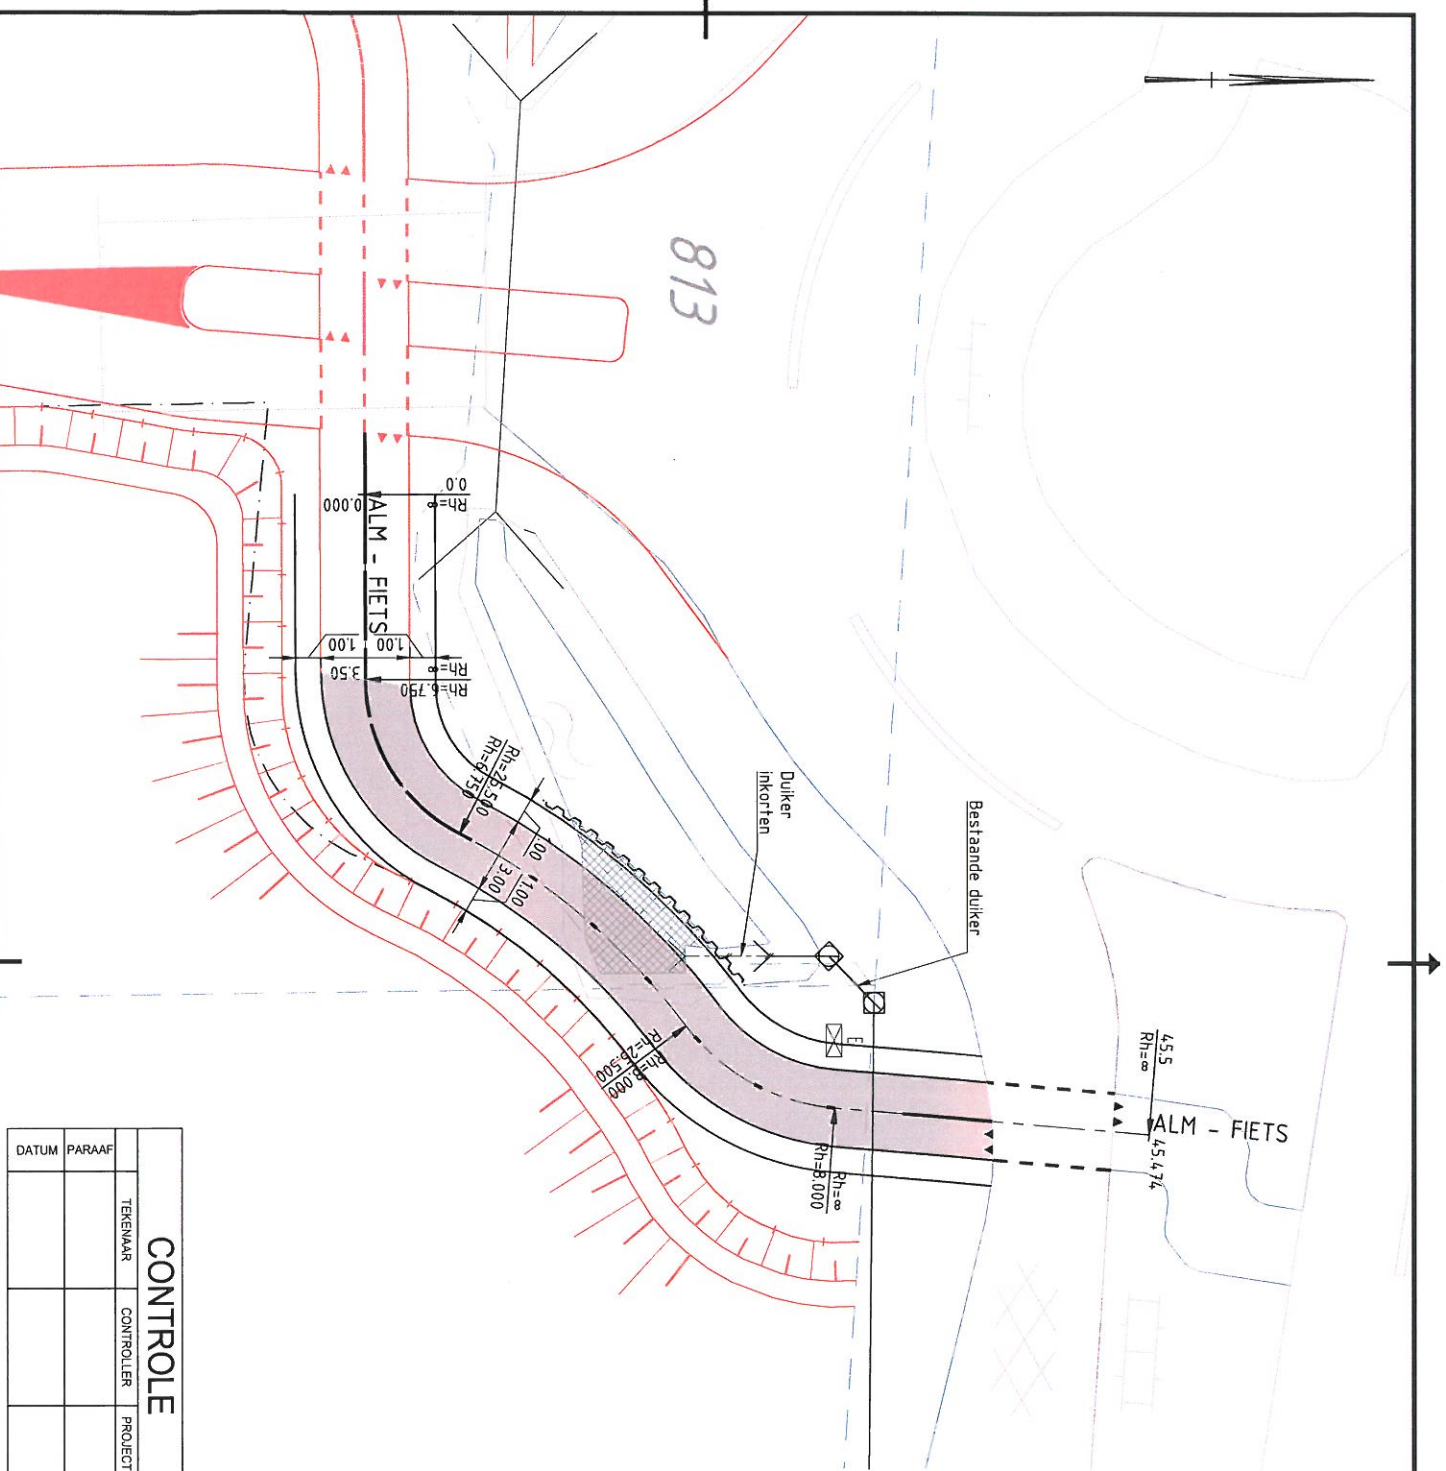

Behoort bij besluit van
 Dijkgraaf en hoogheemraden
 van Rijnland nr. *V60954*
 d.d. 28 SEP. 2015
 Afdelingshoofd
 Plantoetsing en Vergoedingverlening

Verklaring:

- Bestaande situatie
- Reeds uitgevoerde nieuwe situatie
- Ontwerp
- Ontwerp-as
- Damwand
- Te dempen water
- Bestaande elementenverharding
- Bestaand asfalt
- Bestaande nutskast
- Bestaande put (indicatief)

0 2 4 6 8m

CO	Schakel	Conciet	Weg	Soort
IN	Datum			Tsk.

Dienst Landelijk Gebied
 Rijnwoude fase II
 Bertwoud
 Tekenaar: S. de Winter
 Projectleider: B. Dudink
 Schaal: 1:200
 Formaat: A3

Nieuwe situatie fietspad
 Aangepast n.a.v. veldbezoek
 Intern
 CO

Tekeningnummer: 270405-VA-2-0001
 antaegroup

CONTROLE			
TEKENAAR	CONTROLLER	PROJECTLEIDER	
DATUM	PARAAF		