



Detail: 1
Inpassing G
Schaal: 1:50

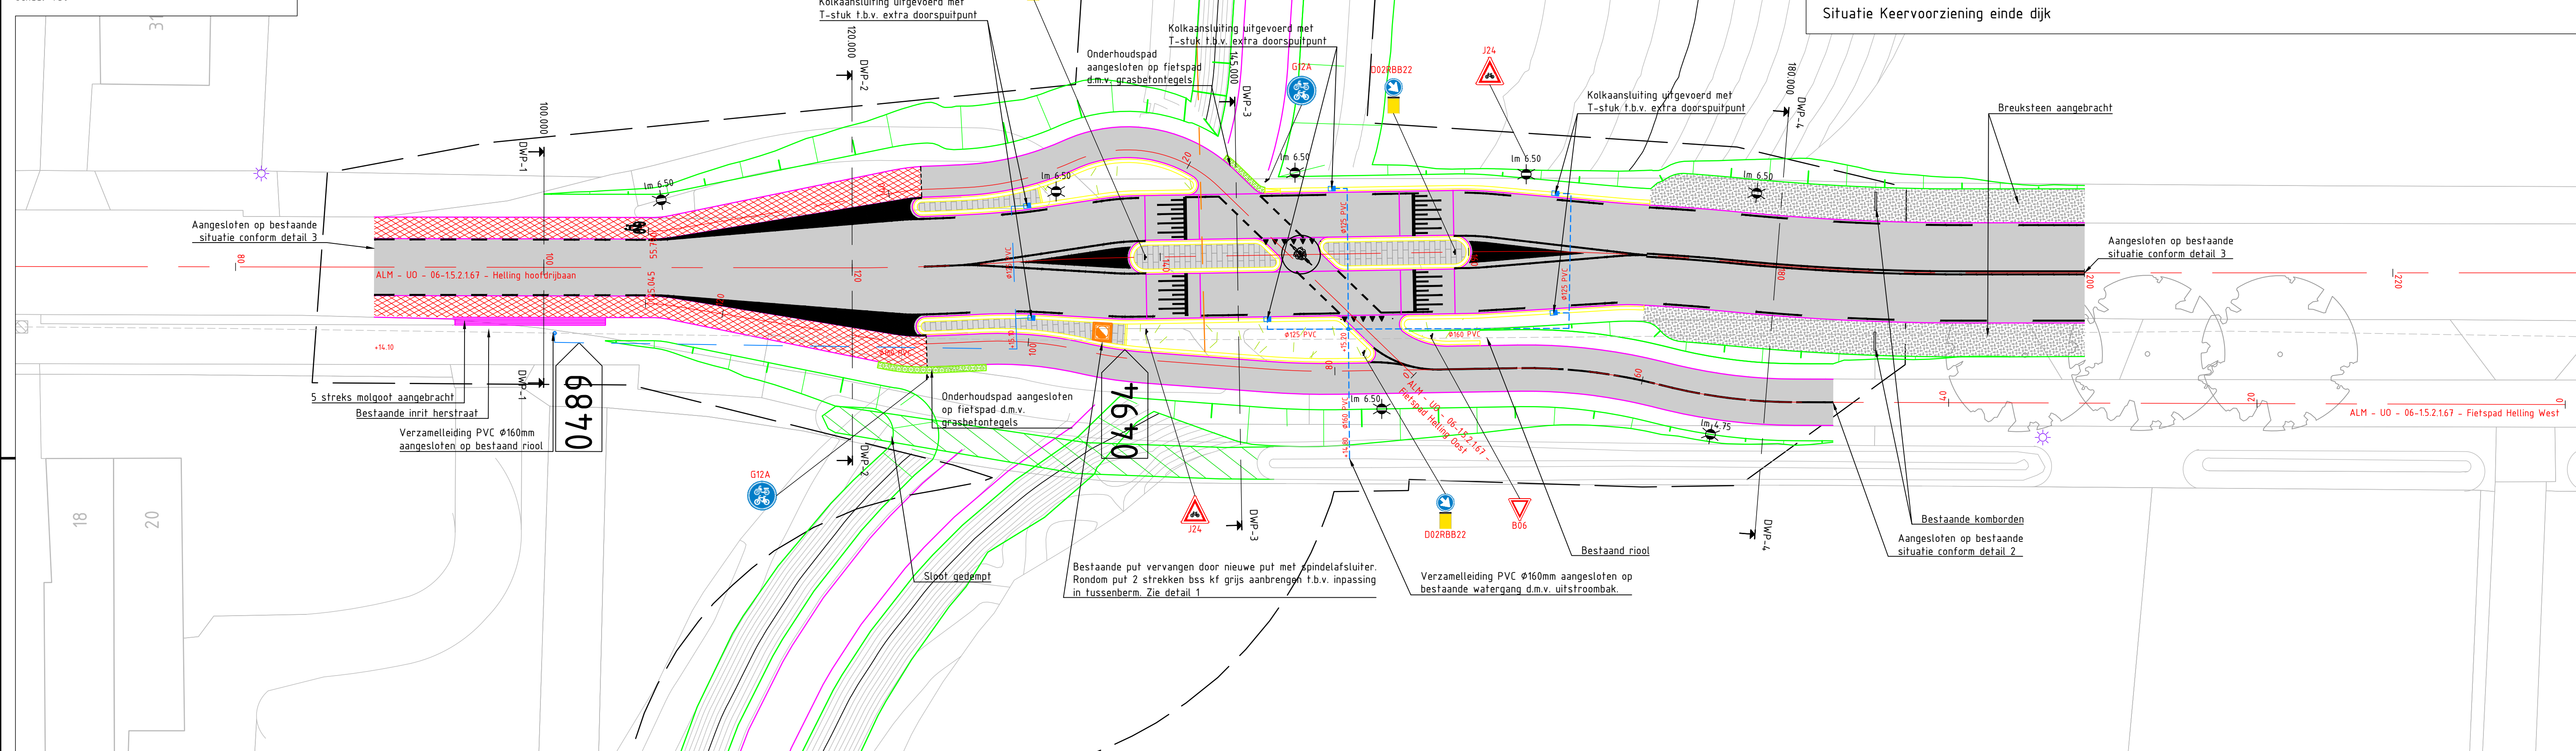


Situatie Dijkovergang Hellin
Schaal 1:500

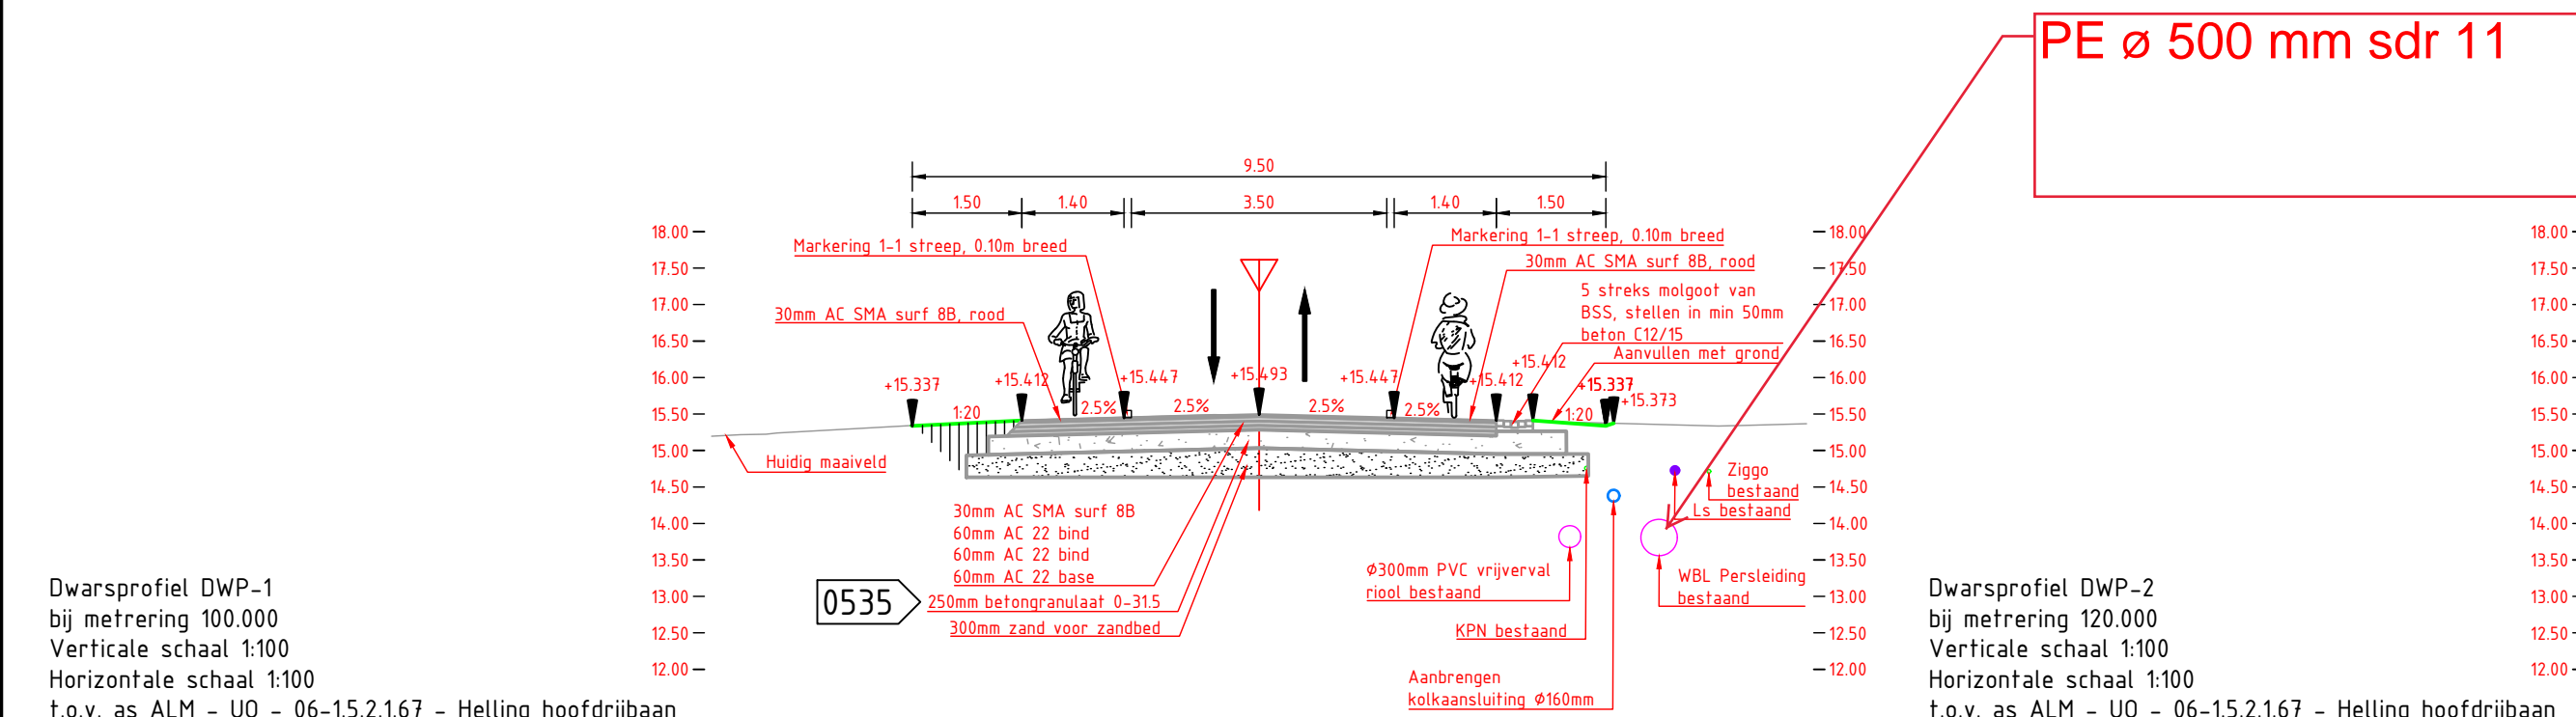


Dwarsprofiel DWP-1
bij metring 100.000
Verticale schaal 1:100
Horizontale schaal 1:100
t.o.v. as ALM - UO - 06-15.2.167 - Helling hoofdrijbaan

Ontwerp		Nieuwe hoogte	Nieuwe afstand	Breedte

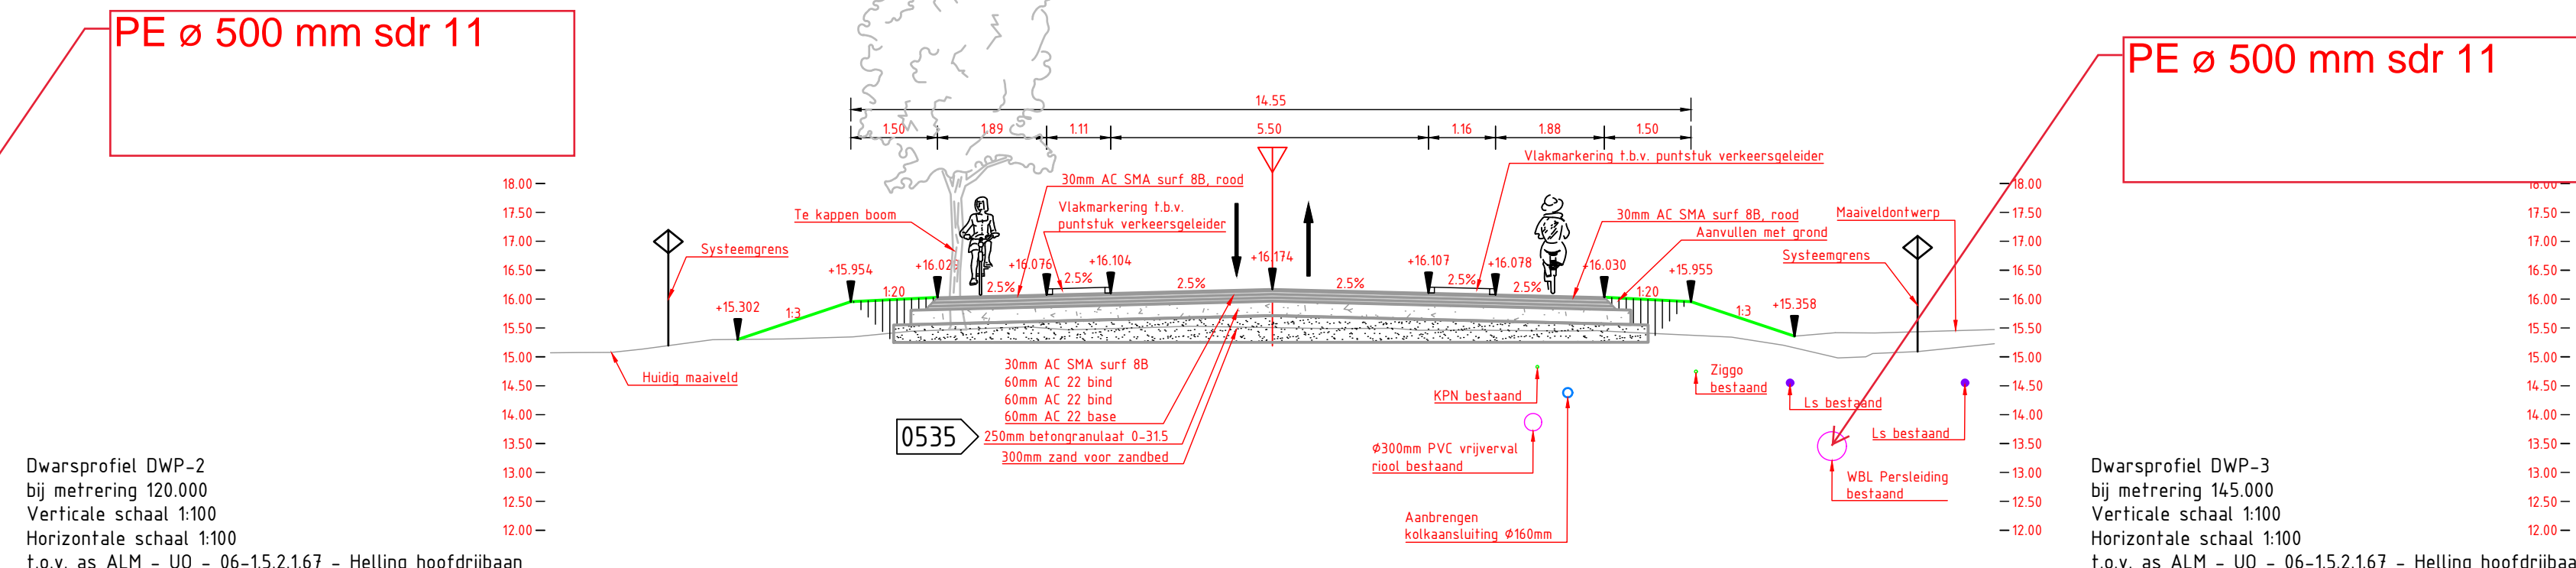


Dwarsprofiel DWP-2	1350
bij mettering 120.000	1300
Verticale schaal 1:100	1250
Horizontale schaal 1:100	1200
t.o.v. as A1M - U0 - 06-15.2.167 - Helling hoofdrijbaan	

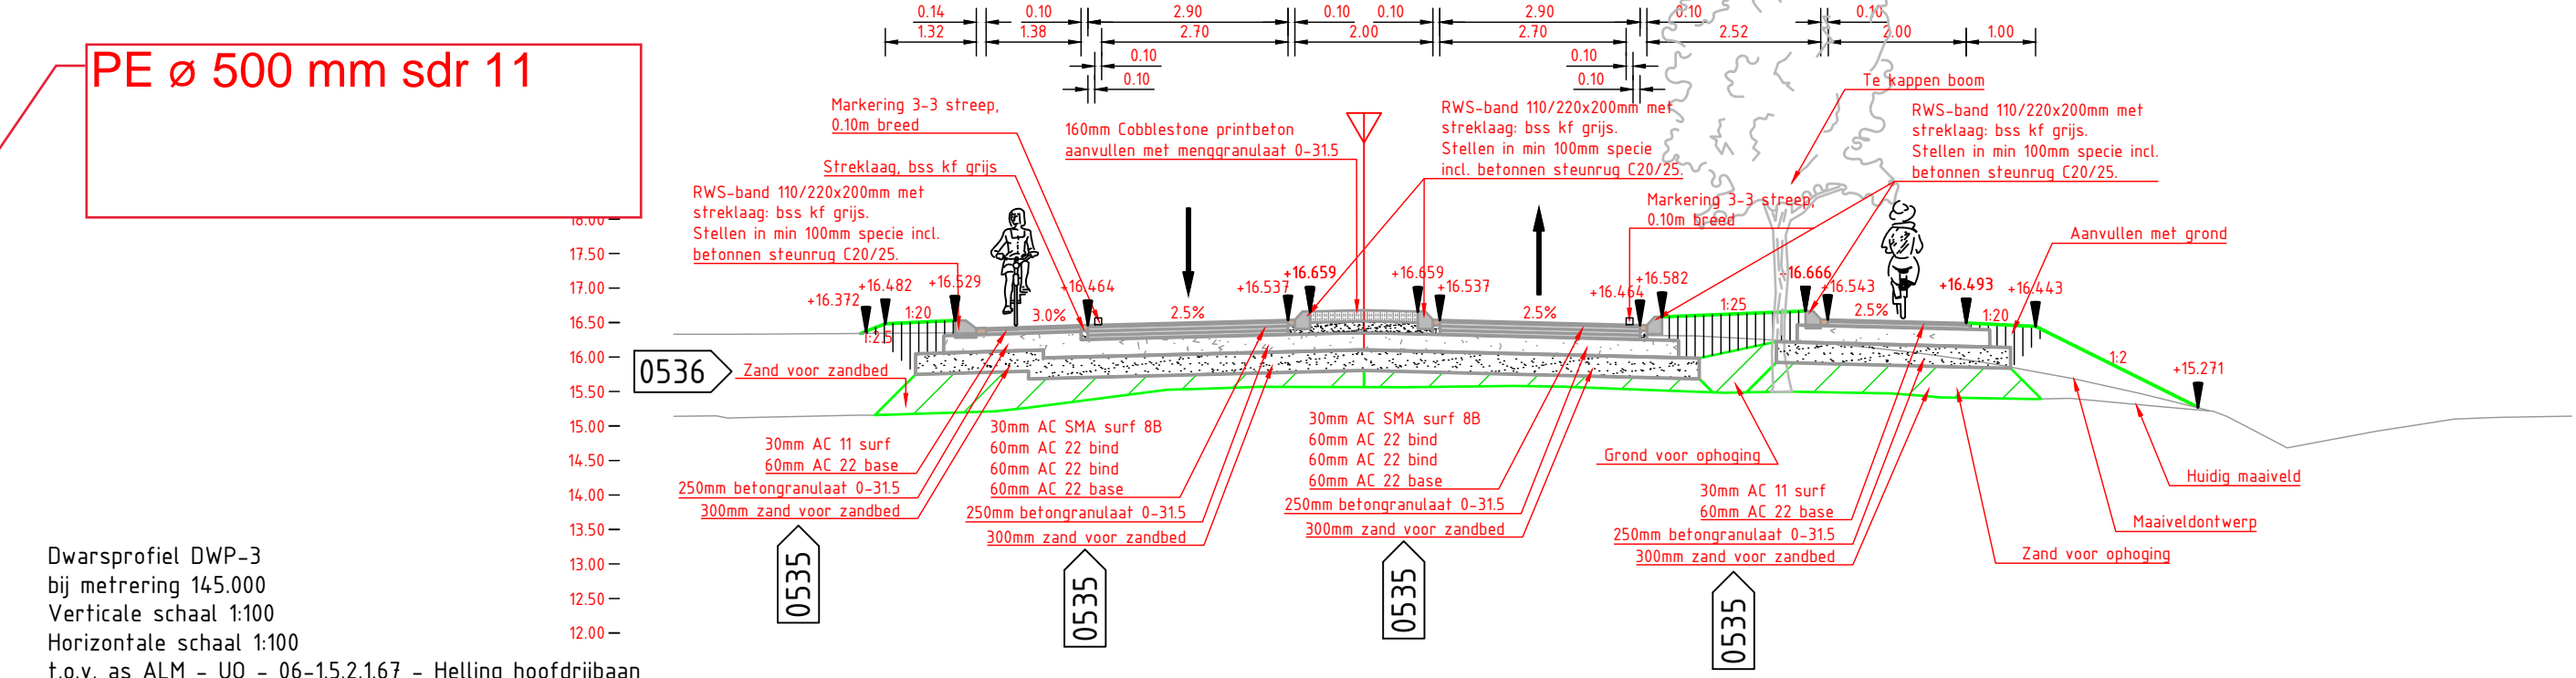[illegible]

Dwarsprofiel DWP-3	13.50
bij metring 145.000	13.00
Verticale schaal 1:100	12.50
Horizontale schaal 1:100	12.00
t.o.v. as ALM - IIO - 06-15.2.167 - Helling hoofdriiba	



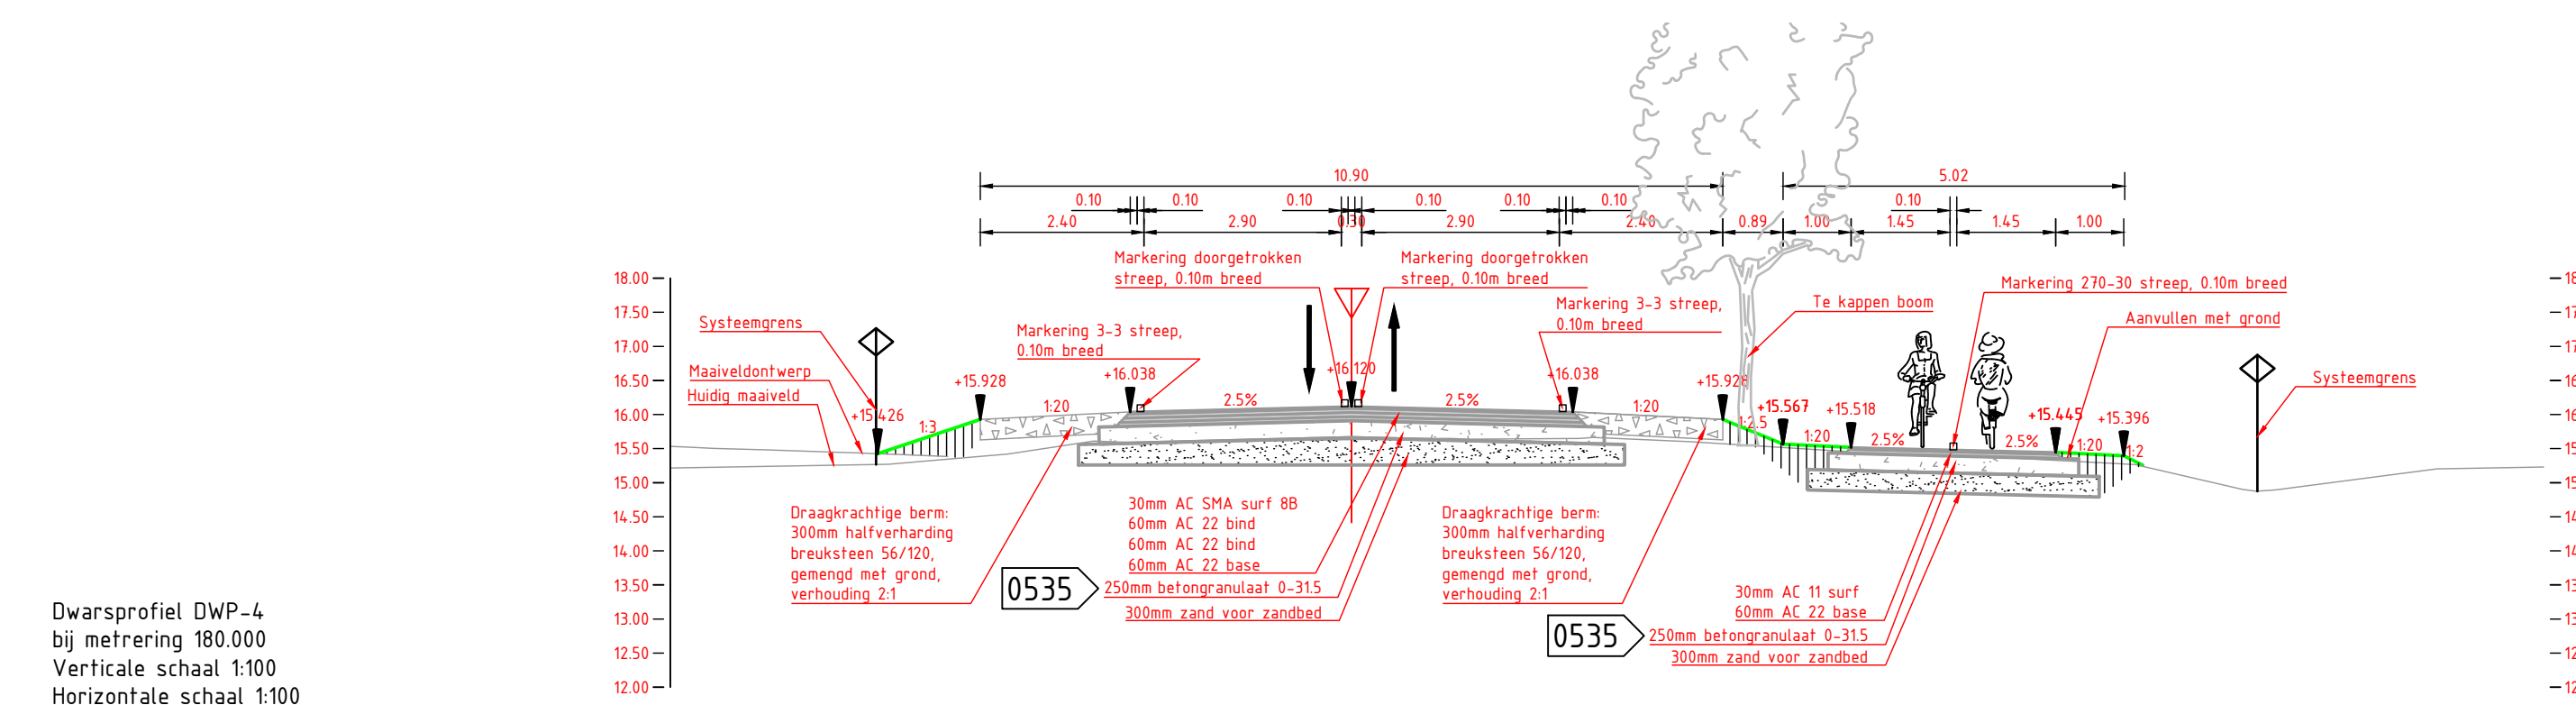










		Nieuwe hoogte		Nieuwe afstand		Breedte	








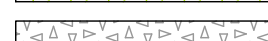
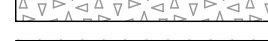


Dwarsprofiel DWP-4
bij mettering 180.000
Verticale schaal 1:100
Horizontale schaal 1:10
t.o.v. as ALM - UO - 1

[illegible]

VERKLARING

- | | |
|---|---|
|  | bestaande situatie |
|  | rand verharding |
|  | RWS-band 110x220x200mm |
|  | berm/talud |
|  | markering doorgelrokken streep, 0,10m breed |
|  | markering 1-1 streep, 0,10m breed |
|  | markering 3-3 streep, 0,10m breed |
|  | markering driehoek 0,30x0,30m |
|  | markering 270-30 streep, 0,10m breed |
|  | markering kanalisatiestreep 50, 0,10m breed |
|  | materiaalscheiding |
|  | systeengrens |
|  | ontwerps |

hoof

- | | |
|---|---|
|  | fietspad, asfalt rood |
|  | Betonsstraatstenen, kf, kleur wit |
|  | cobblestone printbeton (middengeleider) |
|  | betontegels 300x300mm |
|  | berm, gras |
|  | draagkrachtige berm van breuksteen |
|  | re dempen sloot |
-
- | | |
|---|--|
|  | lichtmast bestaand |
| Lm 6,50m | Lichtmast nieuw |
| | - hoogte 6,50 mtr, enkele uithouder lengte |
| | - 100 mtr, nivellatie 5 graden |
| | - armature Fabr.: Schröder, type |
| | Tecoco-1, 5118, 350mA, 24led W/W |
|  | Lichtmast nieuw |
| Lm 4,75m | - hoogte 4,75 mtr |

Onmerking

- Dijkenmodel zie tekening 150332-0595

AC 111 1 110

Afwijking t.o.v. UU:

0489 - Verzamelleiding PVC Ø160mm verkort
0494 - Straatwerk t.h.v. put verder doorgetrokken
0535 - Betongranulaat toegepast in plaats van Menggranulaat
0536 - Zand van zandbed gebruikt in plaats van zand voor ophoging

Afdelingen te v. NLCS:

- Afwijkingen t.o.v. NLCS:
- 1) BGT ondergrond
 - Bestaande ondergrond in kleur 253 i.p.v. NLCS kleuren
 - 2) Bomen
 - Bestaande bomen in kleur 252 i.p.v. kleur 90 conform NLCS
 - 3) Situatie/Dwarsprofielen
 - Tekst dwarsprofiel/engteprofielen in kleur white i.p.v. kleur 50 bij een grote teksthoogte conform NLCS
 - Rode asfaltverharding fietspad bestaat niet in NLCS (kleur 10)
 - 4) Tekeningtablok Moedermaas

DL 111 61 1 140000



Plaats:	Datum:	Get.:	Omschrijving:
Stad: B	Datum: 04-02-2020	Get. K. Houben	Omschrijving: As-bult

W. Kuypers	Vrij. J. van Peer	Ver. T. Renzen	Ver.:	Akk.: J. Janssen
07-05-2020	07-5-2020	07-05-2020	dd:	07-05-2020
par:	par:	par:	par:	par:



Contact
Geijsterseweg 11a
5861BK, Wanssum
moedermans@dunswaasman.nl

Opdrachtgever
provincie limburg

Project	
Gebiedsontwikkeling Ooijen – Wanssum	
Bestand	: As-built
Derivaten	
Derivaten	: Situatie
Deelgebied 1, Weerd Wanssum	
15.2.1.67 Dijkovergang Meerloseweg – Helling	

Maat : 1:200	Bladformaat: A2	Status :
Ontwerpnummer: ONT_2013_001	Bladnummer: 2 van 2	As-built


DocumentID : 1503332-01570-001

8.6

LENGTEPROFIELEN


- Bestaande hoogte
- Ontwerphoogte
- Maaiveldontwerp

Horizontale schaal 1:1000
Verticale schaal 1:100
Lengteprofiel as ALM - UO - 06-1.5.2.1.67 - Helling hoofdrijbaan
Metrering 80.000 tot 210.000

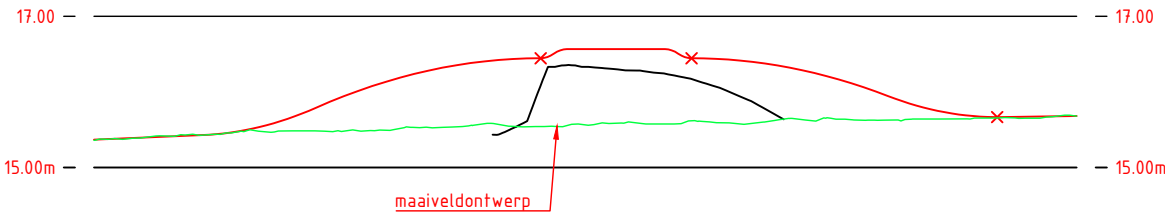

Metrering																																																																																																																																																																																																																																																																																																																																																																																																																																																																																																																																																																																																																																																																																																																																																																																																																																																																																																																																																																																																																																																																																																																																																																																																																																																																																																																																																																																																																																																																																																																																																																																																					</
-----------	--	--	----

2x Overgangskoppeling Ø400 AC - Ø500 PE

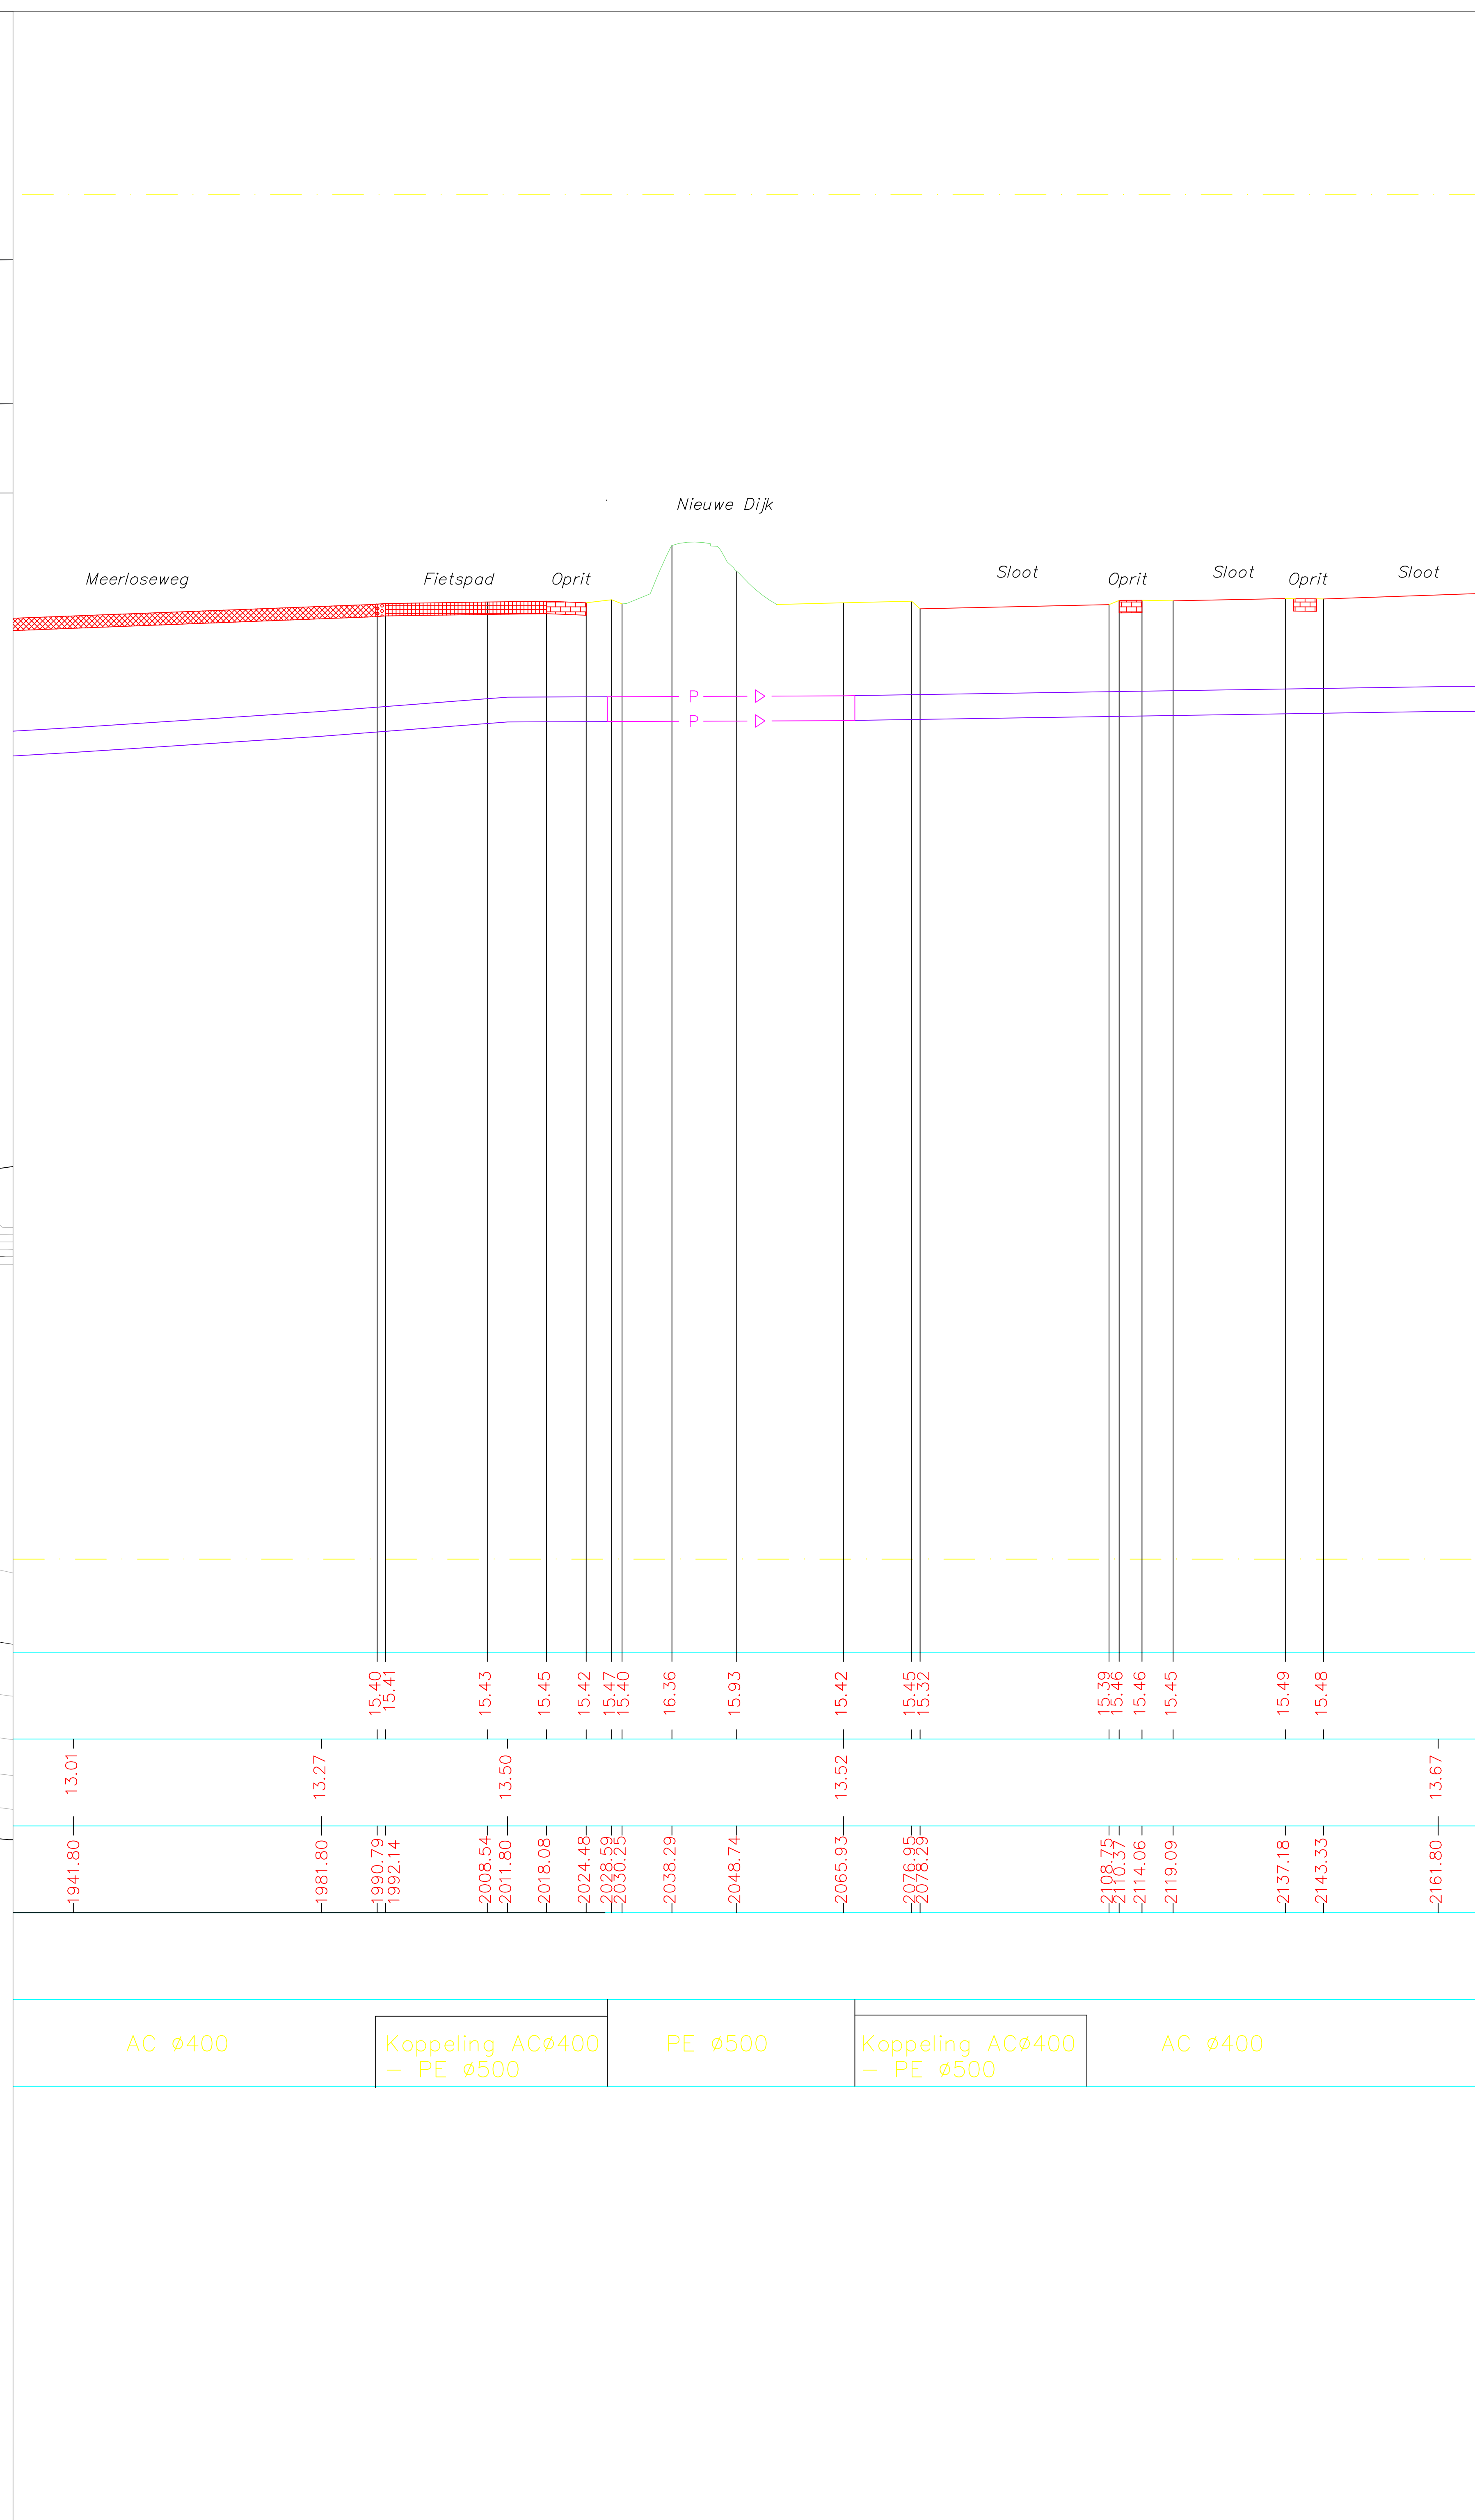

— P —▶— Toekomstig tracé

[illegible]