


SITUATIE LEIDING EVENEMENTENTERREIN - as built  
Schaal 1:100

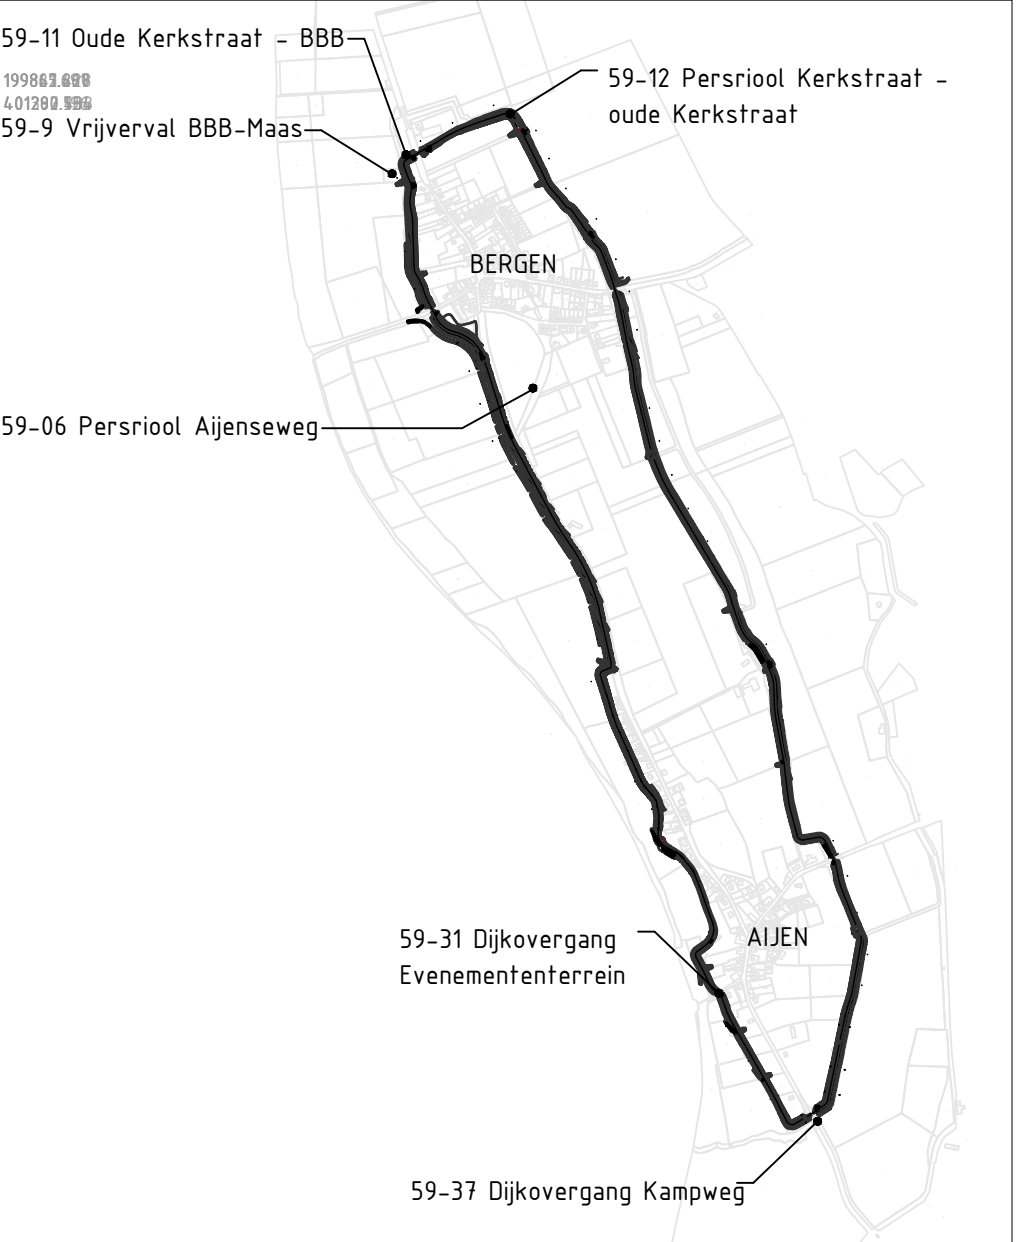

OVERZICHT KUNSTWERKEN  
Schaal 1:20.000

#### Legenda

- as built K&L
- kruijlijn
- teenlijn
- fundering granulaat
- insteek/bodenlijn watergang

#### Opmerkingen

- maten in meters, hoogtematen in meters t.o.v. NAP
- hoogtemodel o.b.v. lko\_190117\_revisie t/m 17 januari 2019.dwg

1	2	3	4	5
naam	omschrijving	J. Huisman	P. Tolboom	P. Tolboom
getekend	gecontroleerd	getekend	gecontroleerd	datum
Waterschap Limburg				
waterschap limburg				
project				
Dijkversterkingen Gemeenten Bergen, Gennep en Mook en Middelaar				
omschrijving				
As-built K&L 59-31 Dijkovergang Evenemententerrein Bergen - Aijen				
documentatie				
DEFINITIEF				
documentversie				
D01				
formaat				
A0	1:100	AS-Built	4	5