





SITUATIE VRIJ Verval BBB MAAS en OUDE KERKSTRAAT BBB - as built

Schaal 1:500

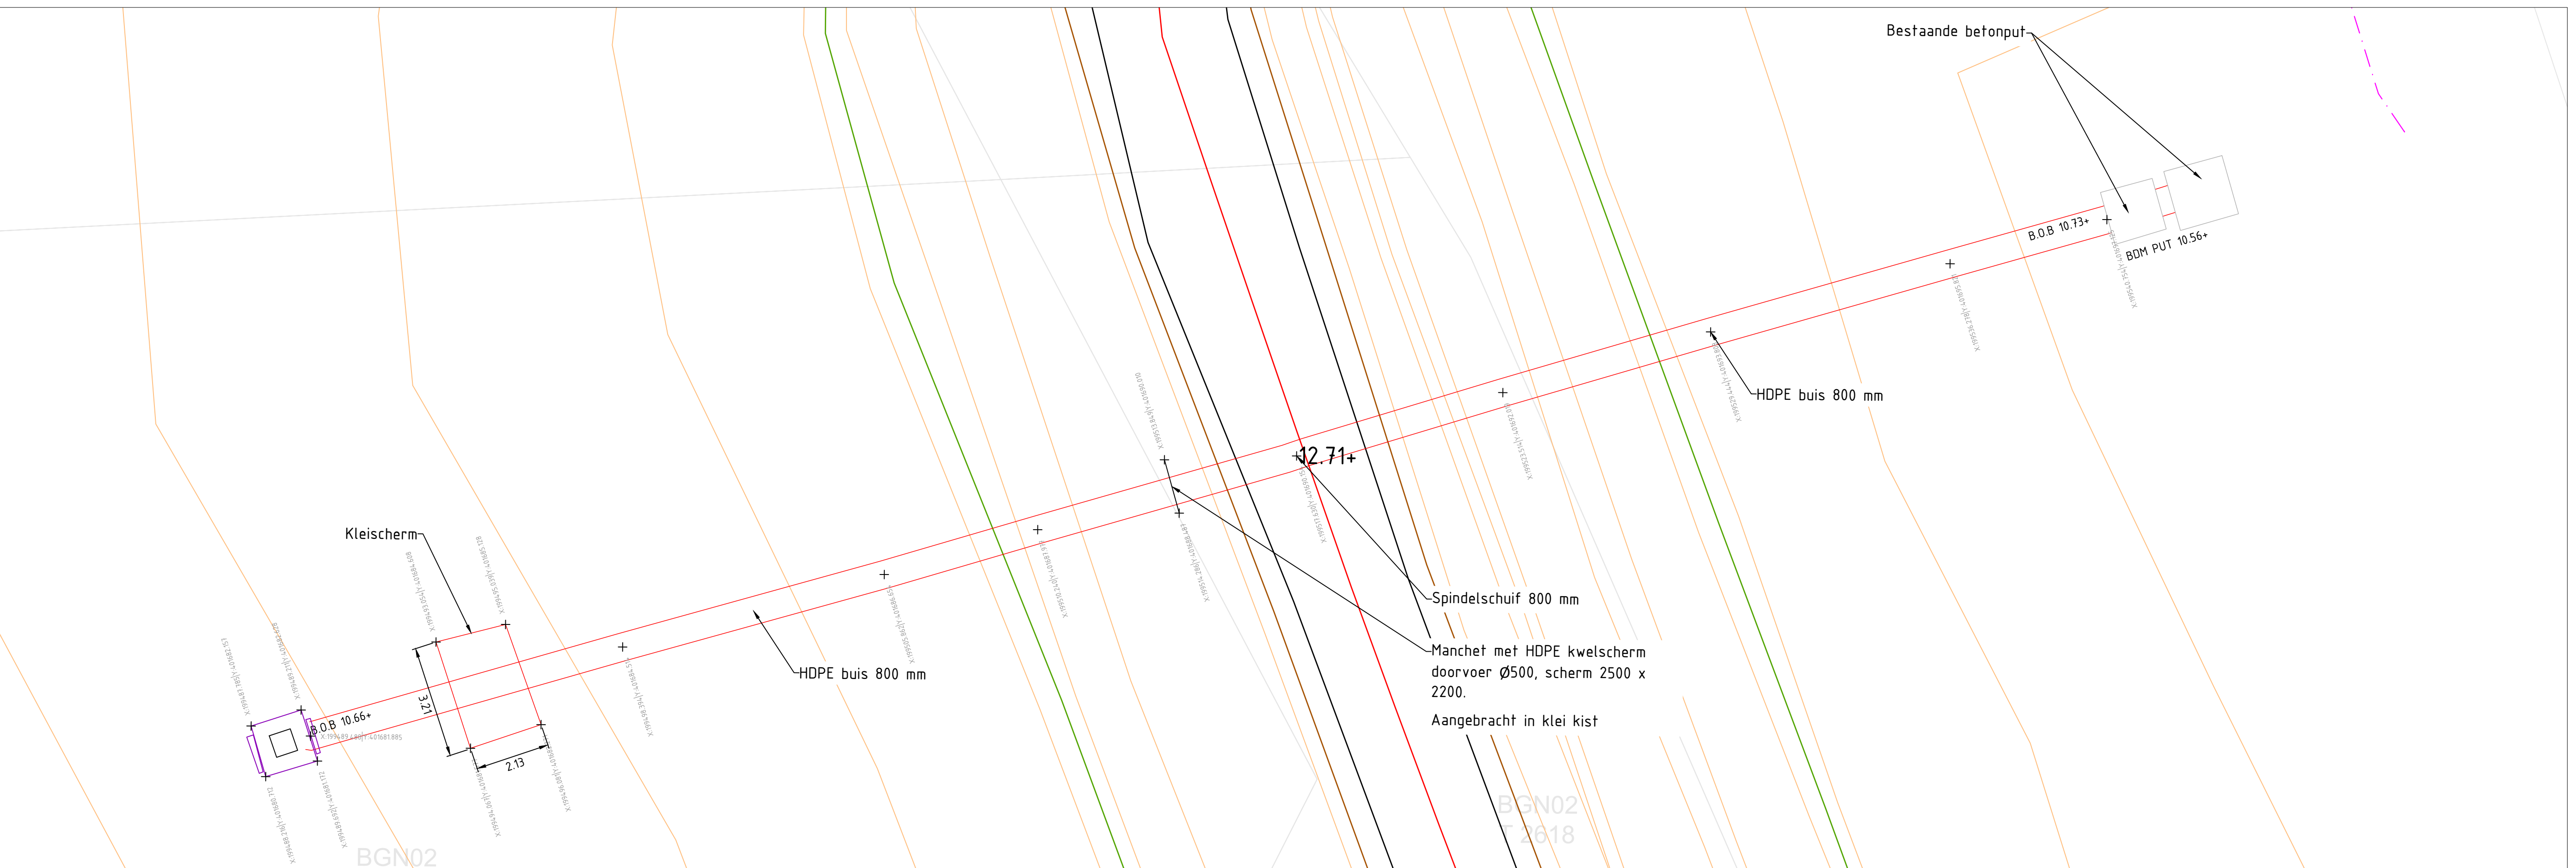


DETAIL VRIJ Verval BBB MAAS - as built

Schaal 1:100

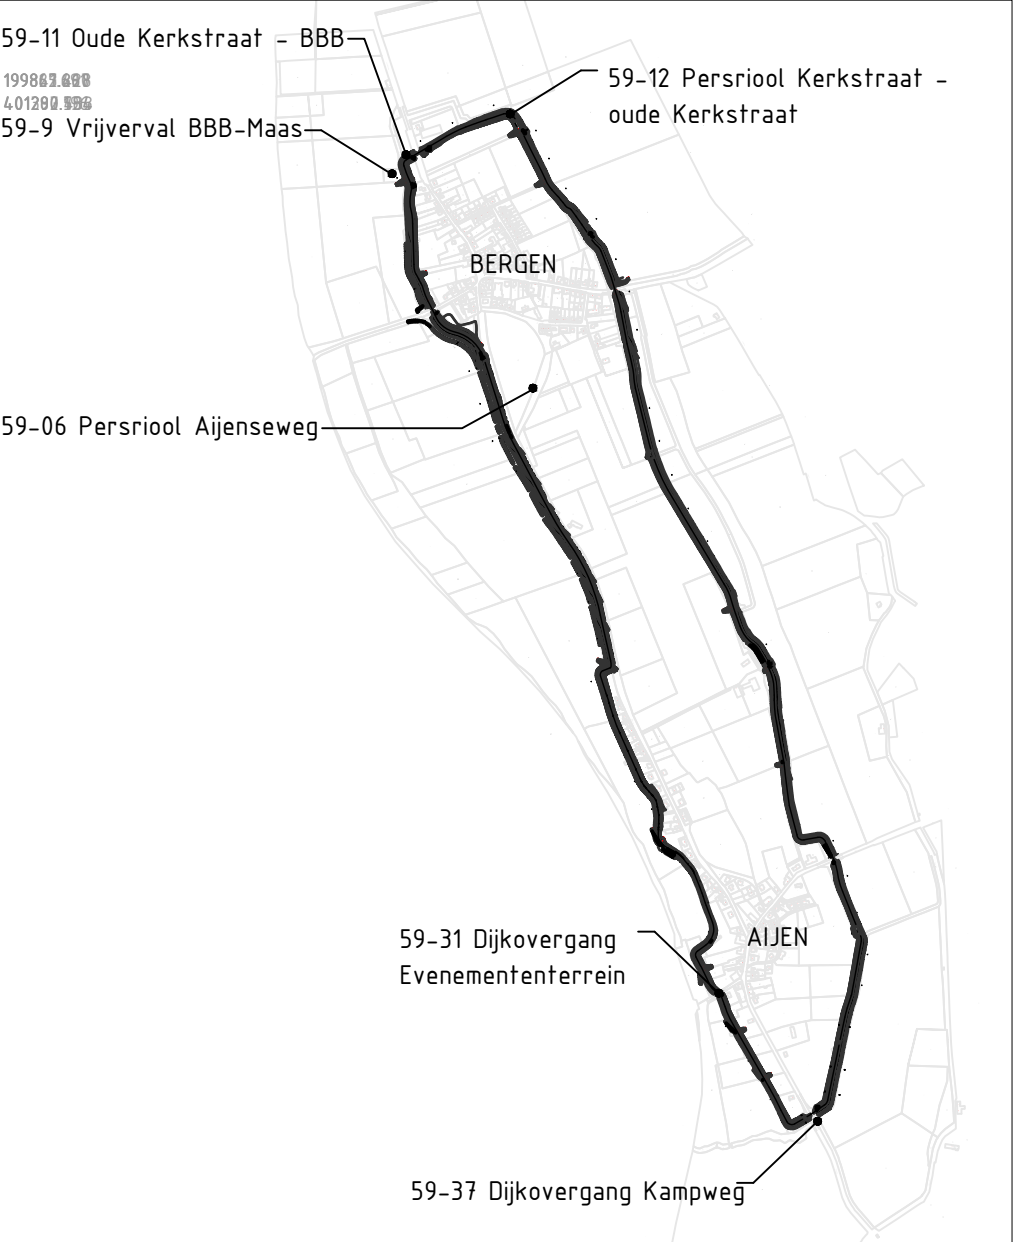

OVERZICHT KUNSTWERKEN

Schaal 1:20.000

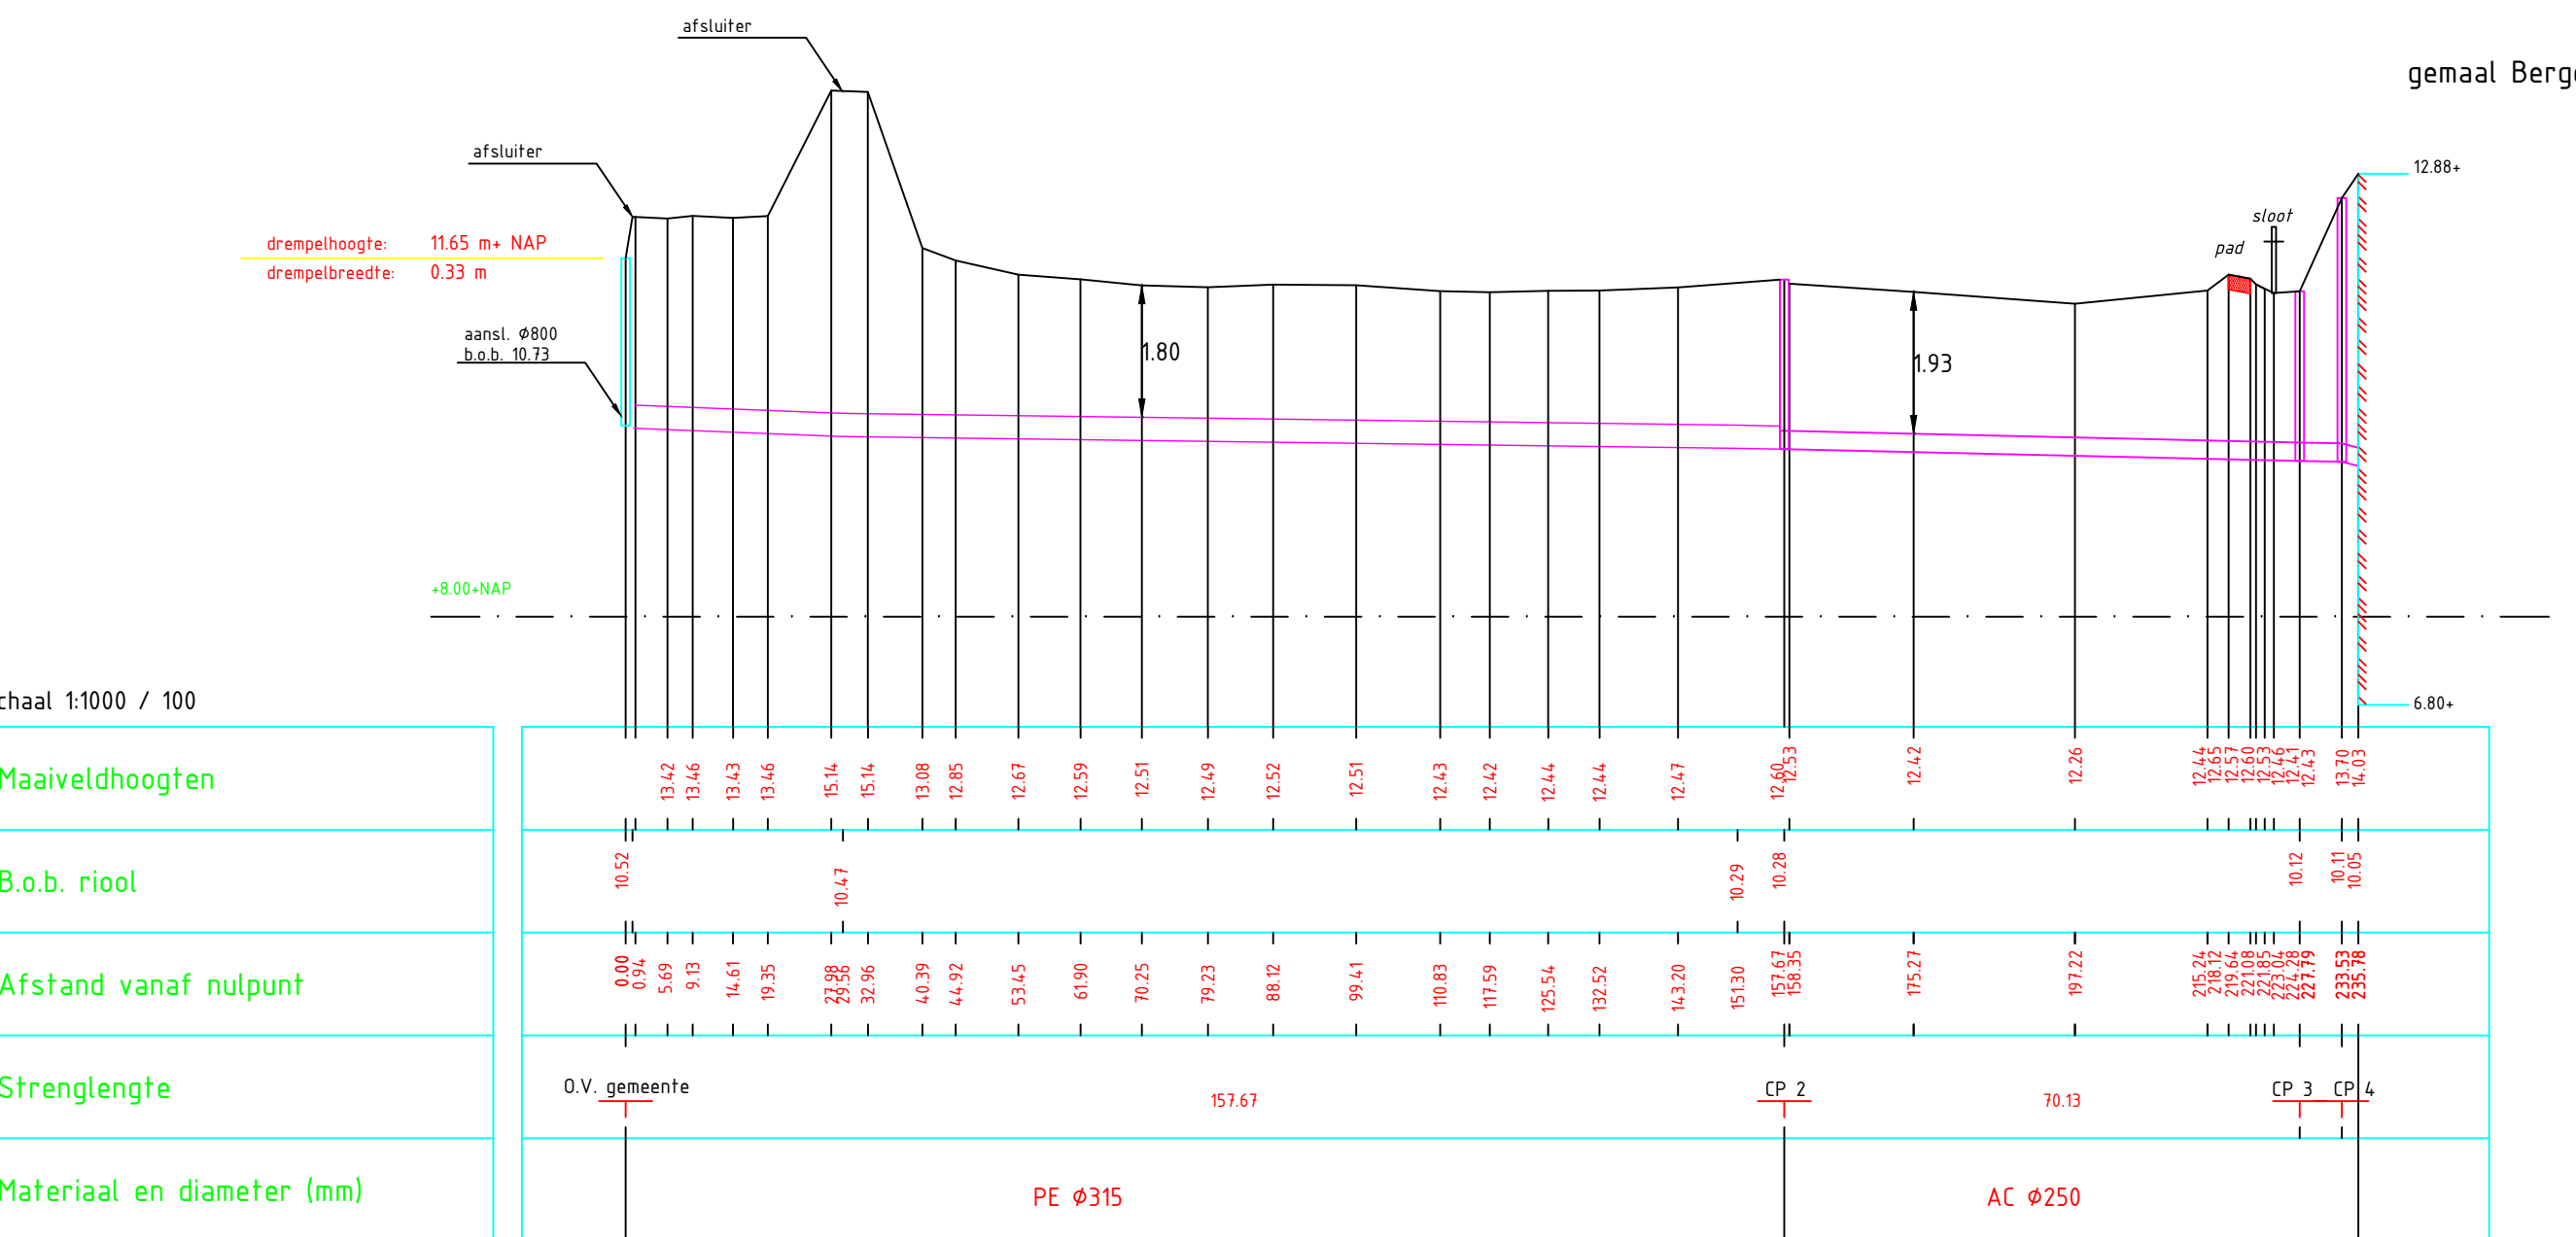

DWARSPROFIEL VRIJ Verval BBB MAAS en OUDE KERKSTRAAT BBB - as built

Schaal 1:1000

Legenda

- vrij verval leiding
- kuinlijn
- teenlijn
- fundering granulaat
- insteek/bodenlijn watengang

Opmerkingen

- maten in meters, hoogtematen in meters t.o.v. NAP
- hoogtemodel o.b.v. lko_190117_revisie t/m 17 januari 2019.dwg

1	2	3	4	5
naam	omschrijving	J. Huisman	P. Tolmeijer	18-03-2019
vervaardigd door	gemaakt	gecontroleerd	akkoord	datum
Waterschap Limburg				
waterschap limburg				
project				
Dijkversterkingen Gemeenten Bergen, Gennep en Mook en Middelaar				
omschrijving				
As-built K&L Bergen - Aijen 59-09 Vrij verval BBB-Maas 59-11 Oude Kerkstraat-BBB				
documentatie				
DEFINITIEF				
formaat				
A0	schal	zie tek.	teit	AS-Built
bladzijde				
2				
van				
5				
projectnummer / tekeningnummer				
2017_21736_OP_ABT_B-21590811_Ligging				
documentversie				
D01				