


SITUATIE PERSLEIDING KAMPWEG - as built

Schaal 1:250



OVERZICHT OBJECTEN

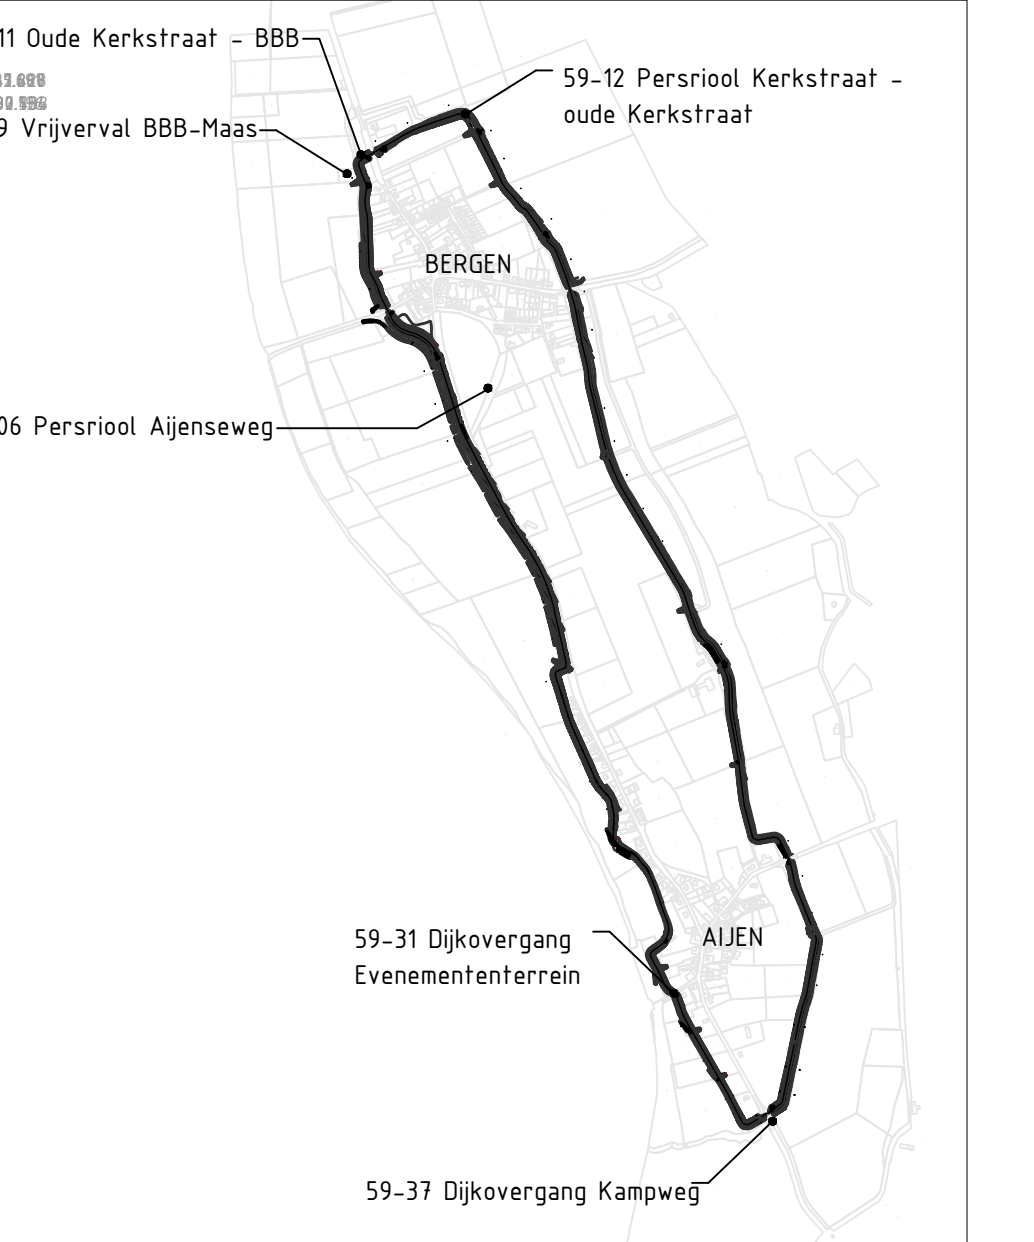


Schaal 1:20.000

Legenda

- as built Persleiding
- doek
- kwelscherm
- kruijn
- teenlijn
- fundering granulaat
- insteek/bodemlijn watengang

Opmerkingen

- maten in meters, hoogtematen in meters t.o.v. NAP
- hoogtemodel o.b.v. lko_190117_revisie t/m 17 januari 2019.dwg

naam		omschrijving		J. Huisman	P. Tolmeijer	P. Tolmeijer	18-03-2017
getekend		getekend		getekend	getekend	getekend	datum
Waterschap Limburg				 waterschap limburg			
project				VISSERS + PLOEGMAKERS Aanpakmethode (bestel)			
Dijkversterkingen Gemeenten Bergen, Gennep en Mook en Middelaar				 projectmakers aanpakmethode			
omschrijving				AS-built K&L 59-37 Dijkovergang Kampweg Bergen - Aijen			
				 WETERING			
documentatie		DEFINITIEF		documentatieroute		D01	
formaat	A0	schaal	1:250	jaar	AS-Built	bladzijde	van
		2017_Z1736_OP_ABT_B-215837_Ligging					

