


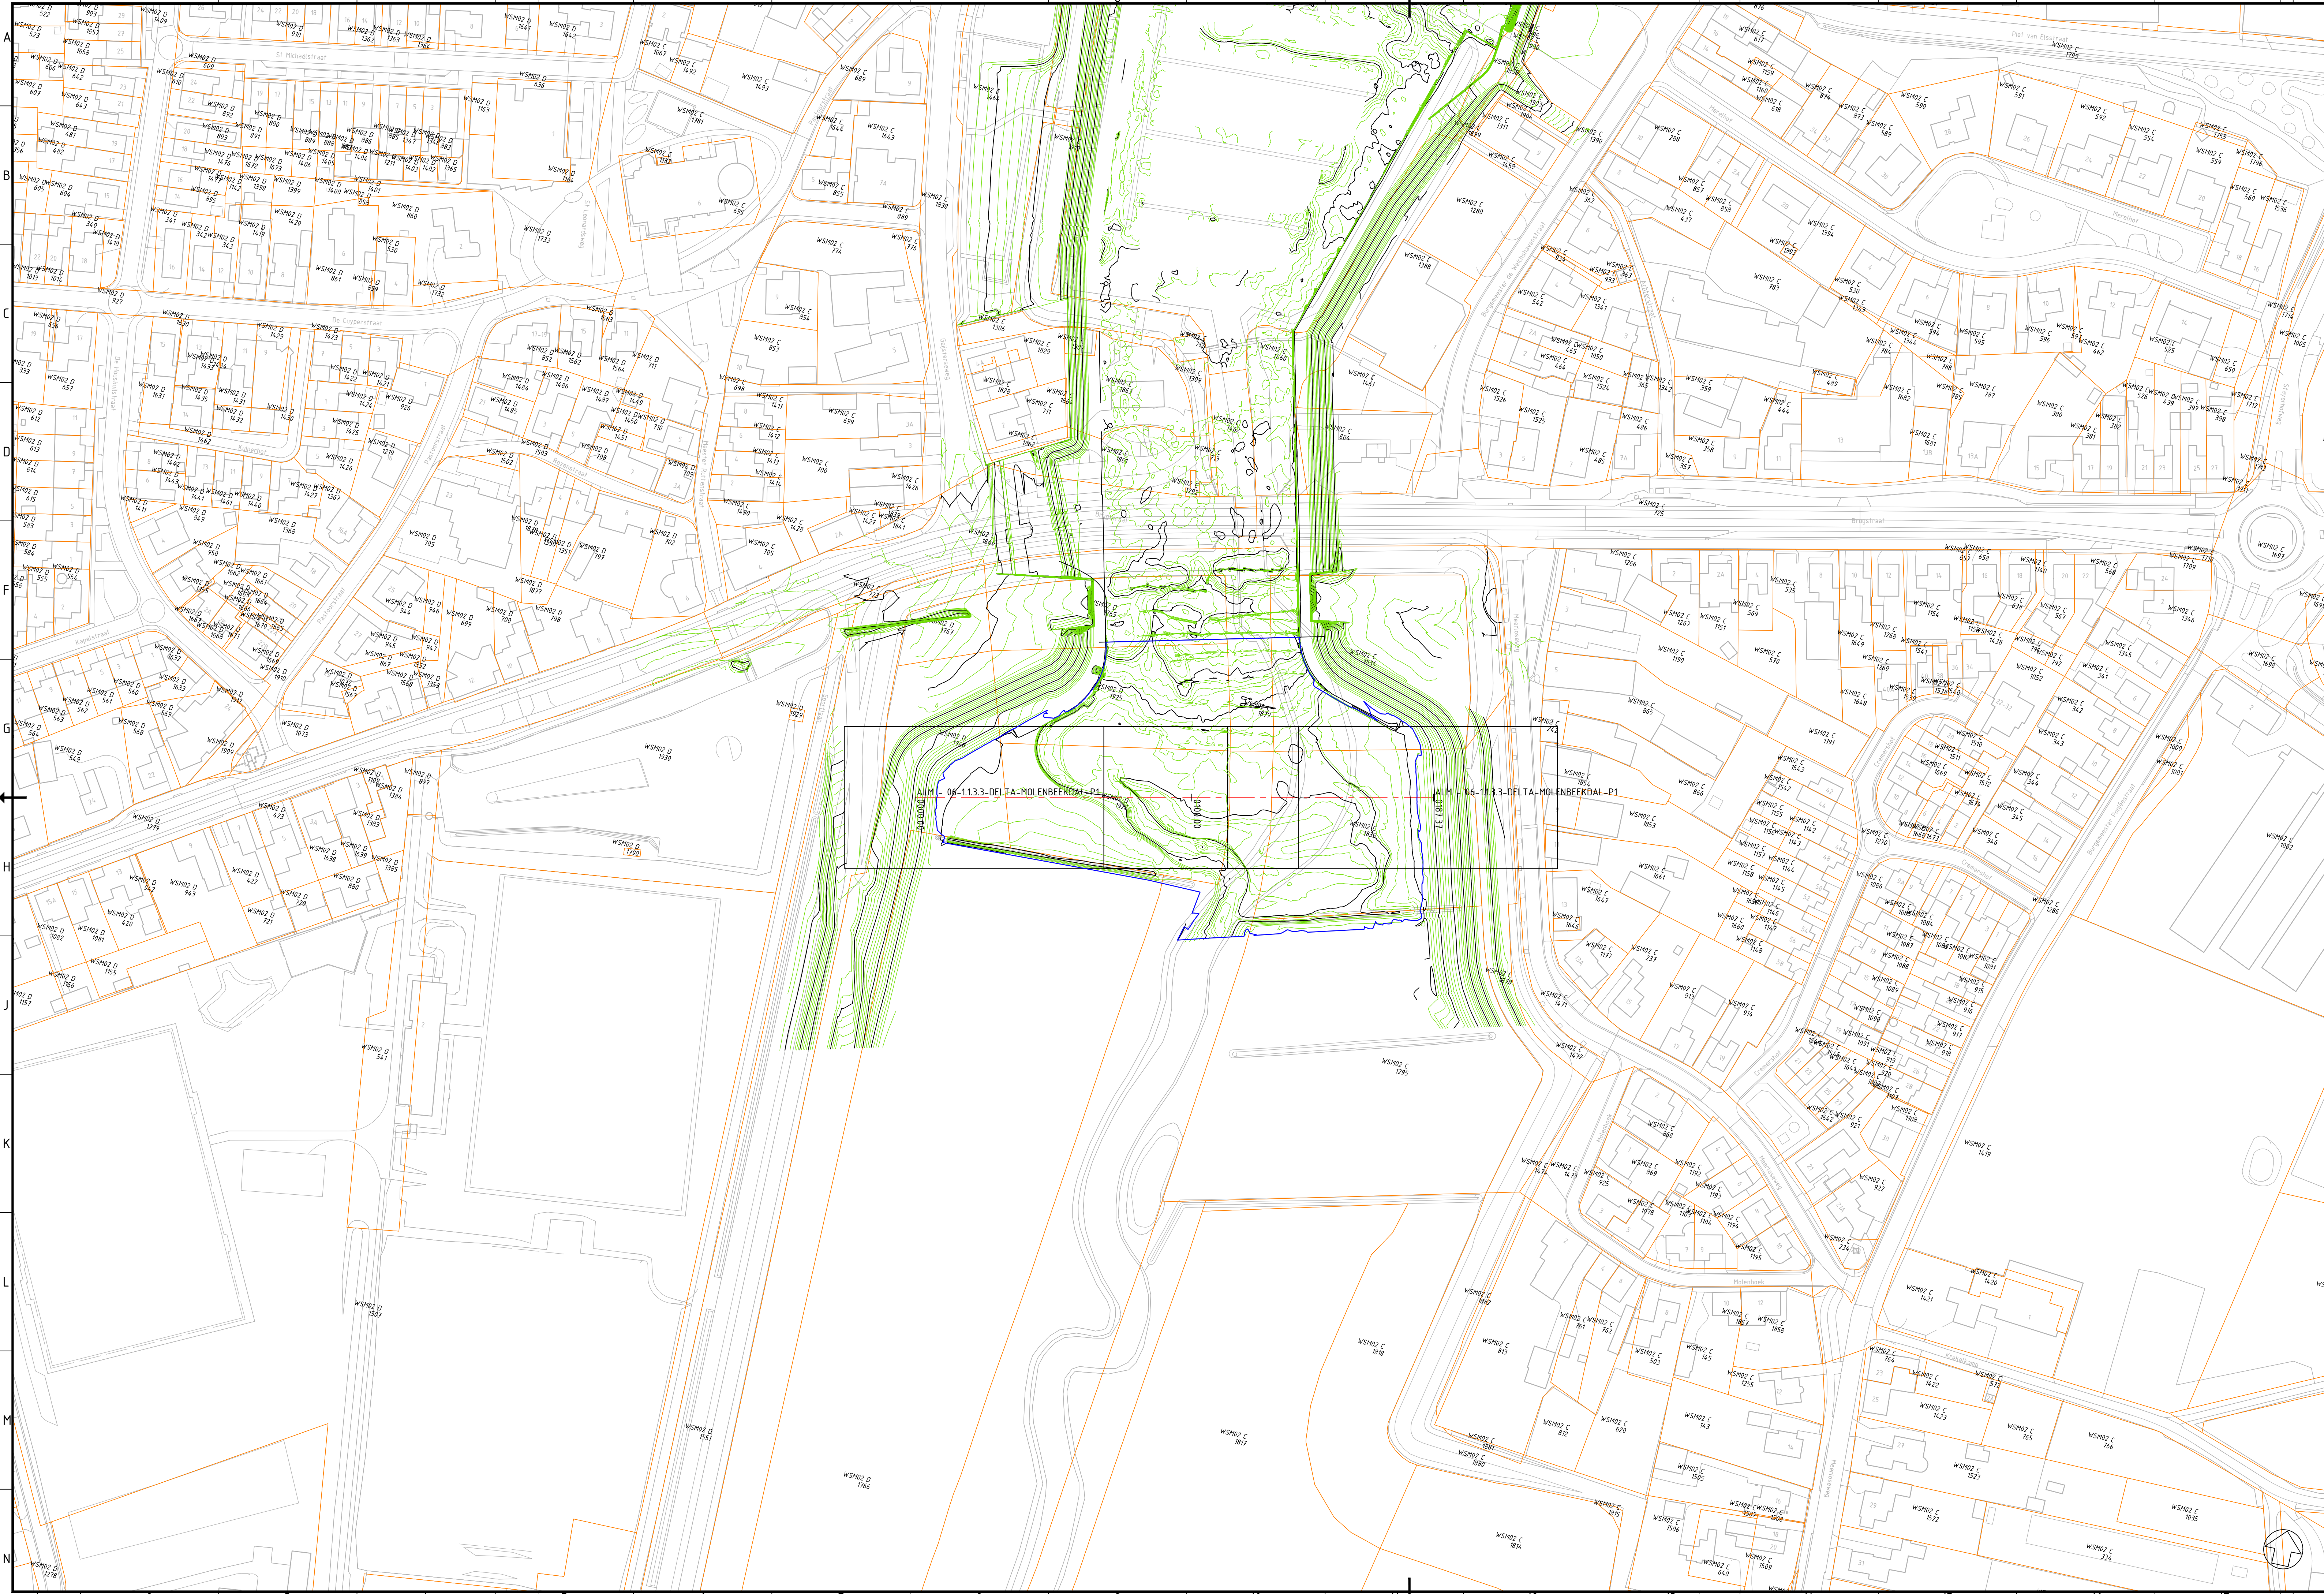

BGT

Ontgrondingscontour

Kadaster grenzen

Verklaring

Versie D		Datum: 03-05-2021		Get.: B. Gasseling		Omschrijving: Update verwerking opmerkingen VG-E-1004 - 20210204			
Versie C		Datum: 19-02-2021		Get.: C. Oerlemans		Omschrijving: Verwerking opmerkingen VG-E-1004 - 20210204			
Con.: C. Oerlemans	d.d.: par.:	Vrij.: T. Rensen	d.d.: par.:	Ver.: L. van Peer	d.d.: par.:	Ver.: T. Rensen	d.d.: par.:	Akk.: J. Jansen	d.d.: par.:

Conact
Geijstersweg 11a
5861BK, Wanssum
moedermaas@duravermeer.nl

Opdrachtgever

provincie limburg

Project

Gebiedsontwikkeling Ooijen - Wanssum

Fase

: As-built

Onderwerp

: Ontgrondingenvergunning
Delta Molenbeekdal
Overzicht

Objectnummer

: 113.3

Schaal

: 1:1000

Contractnummer

: ONT-2013-001

Objectnaam

: Beekmonding Molenbeek

Bladformaat

: A1

Bladnummer

: 1 van 1

Status

: Definitief

DocumentID


: 1503332-19220

Verisie

: D

Horizontale schaal 1:200
Verticale schaal 1:200
PVW - (10)
Lengteprofiel as ALM - 06-1.1.3.3-DELTA-MOLENBEEKDAL-P1
Metrering 0.000 tot 113.000
Hoogte f.o.v. NAP

Metrering	0.000.00	0.005.00	0.010.00	0.015.00	0.020.00	0.025.00	0.030.00	0.035.00	0.040.00	0.045.00	0.050.00	0.055.00	0.060.00	0.065.00	0.070.00	0.075.00	0.080.00	0.085.00	0.090.00	0.095.00	0.100.00	0.105.00	0.110.00	0.113.00
Bestaande hoogte	12.00	12.14	12.14	12.11	12.07	12.05	12.03	12.04	12.00	12.01	11.97	11.95	11.94	11.93	11.92	11.92	11.89	11.91	11.88	11.85	11.84	11.85	11.85	11.86
Ontwerphoogte U0			12.06	11.97	11.87	11.84	11.81	11.78	11.81	11.81	11.91	11.97	11.78	11.71	11.05	10.40	10.72	11.60	11.60	11.13	10.92	10.80	10.80	10.90
Hoogte As-Built	13.78	12.70	12.06	11.96	11.88	11.83	11.80	11.75	11.79	11.78	11.88	11.92	11.63	11.19	11.02	10.42	10.78	11.60	11.43	10.99	10.91	10.76	10.75	10.83
Hoogteverschil			0.00	-0.01	0.01	-0.01	-0.01	-0.03	-0.02	-0.02	-0.02	-0.05	-0.15	0.02	-0.03	0.02	0.06	0.00	-0.11	-0.14	-0.01	-0.04	-0.05	-0.07

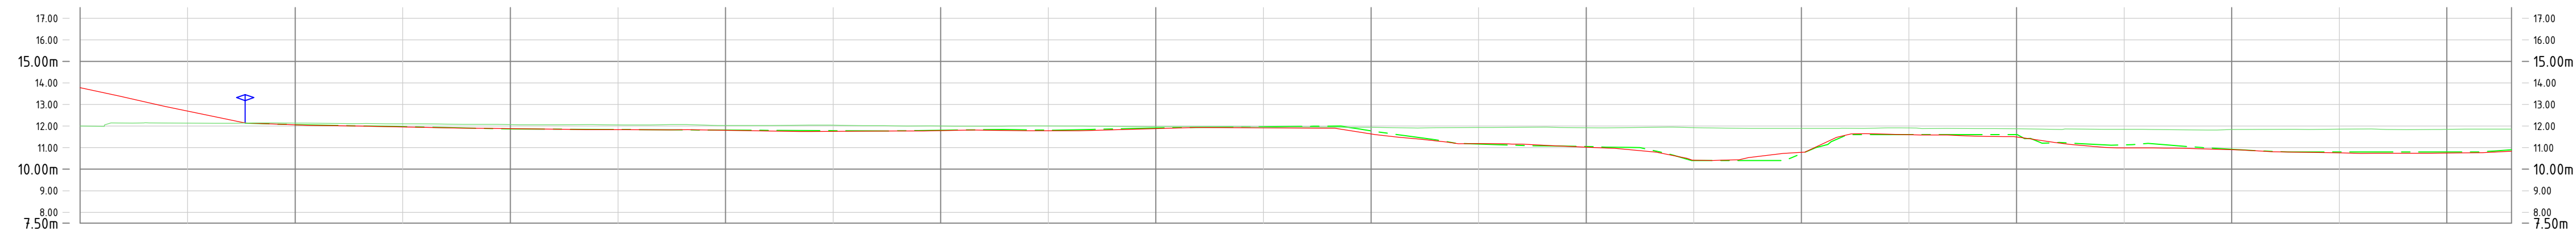

Versie: D
Datum: 03-05-2021
Gef.: B. Gasseling

Versie: C
Datum: 19-02-2021
Gef.: C. Oerlemans

Omschrijving: Update verwerking opmerkingen VG-E-1004 - 20210204
Omschrijving: Verwerking opmerkingen VG-E-1004 - 20210204

Con.: C. Oerlemans
d.d.:
par.:

Vrij.: T. Rensen
d.d.:
par.:

Ver.: L. van Peer
d.d.:
par.:

Ver.: T. Rensen
d.d.:
par.:

Akk.: J. Janssen
d.d.:
par.:

Opdrachtgever
provincie limburg

Project : Gebiedsontwikkeling Ooijen - Wanssum

Fase : As-built

Onderwerp : Ontgrondingenvergunning
Delta Molenbeekdal
Profielen


Objectnr. : 1.1.3.3
Schaal : 1:200
Contractnr.: ONT-2013-001

Objectnaam: Beekmonding Molenbeek
Formaat : A3
Bladnr. : 1 van 2

Status: Definitief

DocumentID: 1503332-19220

Versie: D

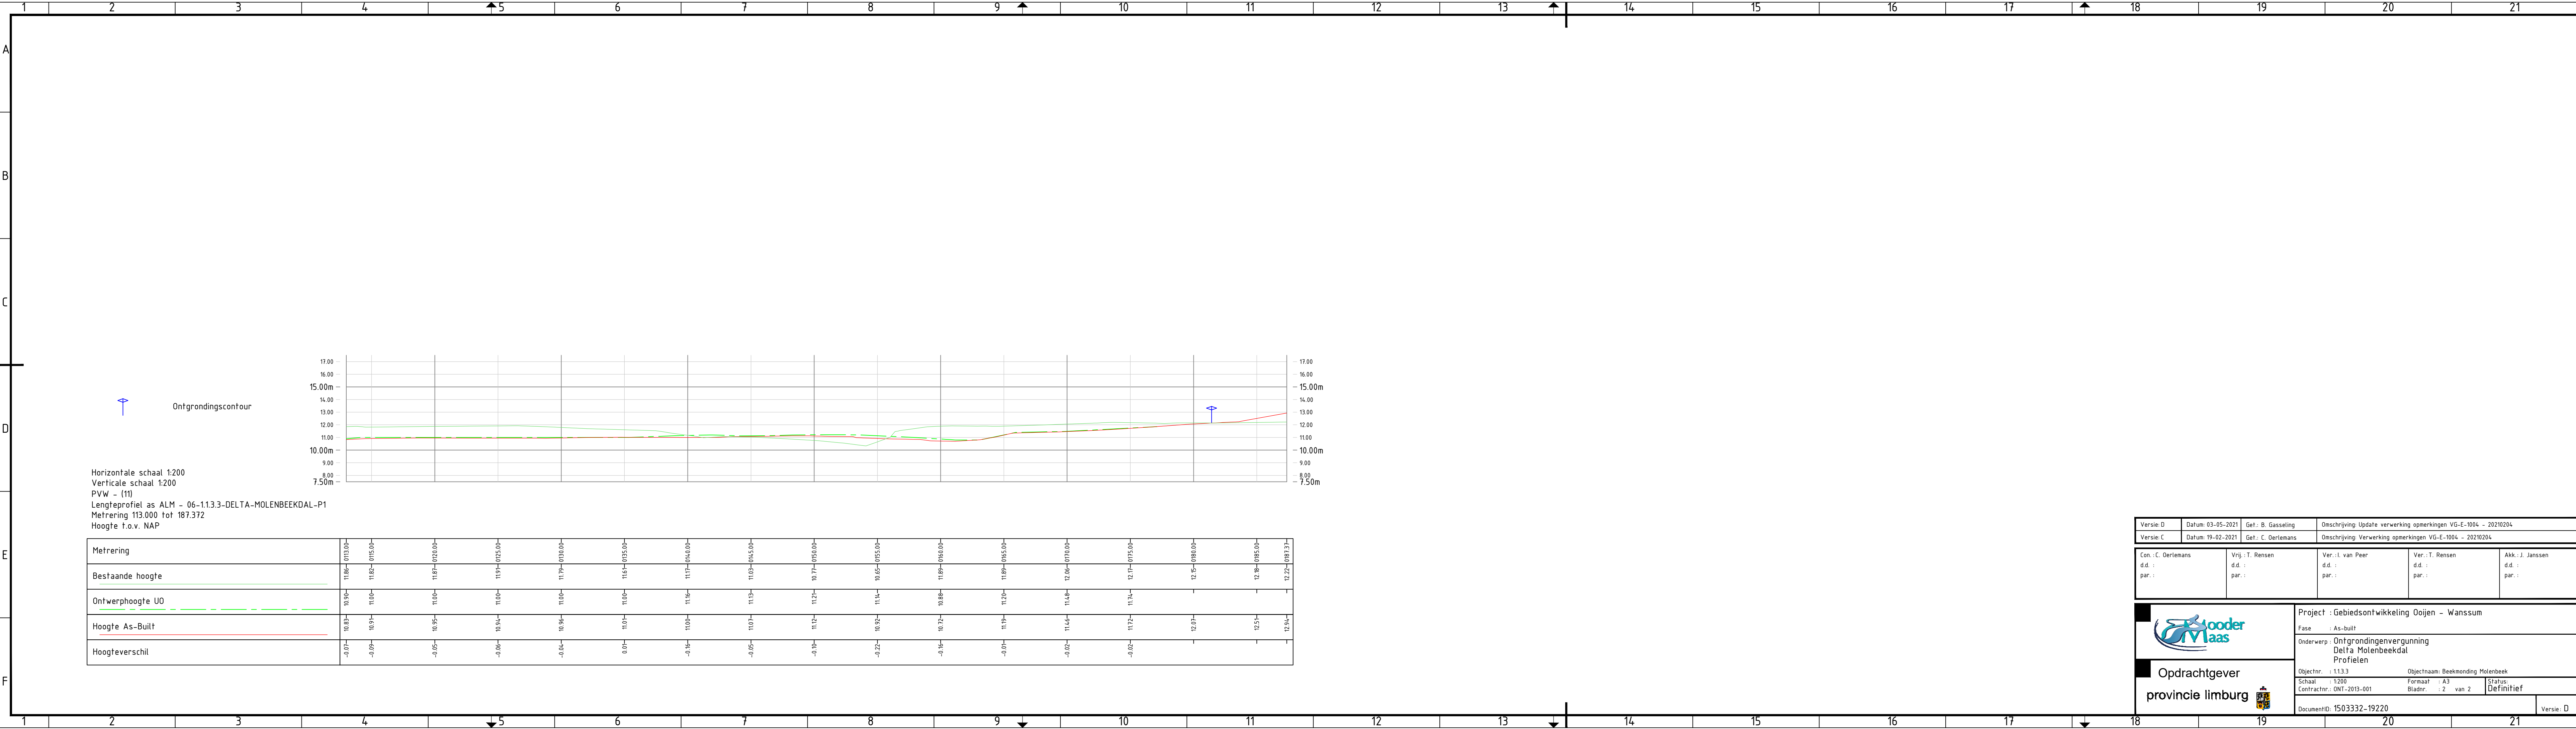

Horizontale schaal 1:200
Verticale schaal 1:200
PVW - (11)
Lengteprofiel as ALM - 06-1.1.3.3-DELTA-MOLENBEEKDAL-P1
Metrering 113.000 tot 187.372
Hoogte t.o.v. NAP

Metrering	0113.00	0115.00	0120.00	0125.00	0130.00	0135.00	0140.00	0145.00	0150.00	0155.00	0160.00	0165.00	0170.00	0175.00	0180.00	0185.00	0190.00	0195.00
Bestaande hoogte	11.86	11.82	11.87	11.91	11.79	11.65	11.67	11.03	10.77	10.65	11.89	12.06	12.17	12.17	12.15	12.18	12.22	12.22
Ontwerphoogte UO	10.91	11.00	11.00	11.00	11.00	11.00	11.16	11.13	11.21	11.14	10.88	11.20	11.48	11.74	-	-	-	-
Hoogte As-Built	10.83	10.91	10.95	10.94	10.96	11.01	11.00	11.07	11.12	10.92	10.72	11.19	11.46	11.72	12.07	12.51	12.94	12.94
Hoogteverschil	-0.07	-0.09	-0.05	-0.06	-0.04	0.01	-0.16	-0.05	-0.10	-0.22	-0.16	-0.01	-0.02	-0.02	-	-	-	-

Versie: D		Datum: 03-05-2021		Gef.: B. Gasseling		Omschrijving: Update verwerking opmerkingen VG-E-1004 - 20210204			
Versie: C		Datum: 19-02-2021		Gef.: C. Oerlemans		Omschrijving: Verwerking opmerkingen VG-E-1004 - 20210204			
Con.: C. Oerlemans		Vrij.: T. Rensen		Ver.: L. van Peer		Ver.: T. Rensen		Akk.: J. Janssen	
d.d.:		d.d.:		d.d.:		d.d.:		d.d.:	
par.:		par.:		par.:		par.:		par.:	
 Opdrachtgever provincie limburg				Project : Gebiedsontwikkeling Ooijen - Wanssum					
				Fase : As-built					
				Onderwerp : Ontgrondingenvergunning Delta Molenbeekdal Profielen					
				Objectnr. : 1.13.3			Objectnaam: Beekmonding Molenbeek		
				Schaal : 1:200			Formaat : A3		
Contractnr.: ONT-2013-001			Bladnr. : 2 van 2			Status: Definitief			
DocumentID: 1503332-19220								Versie: D	