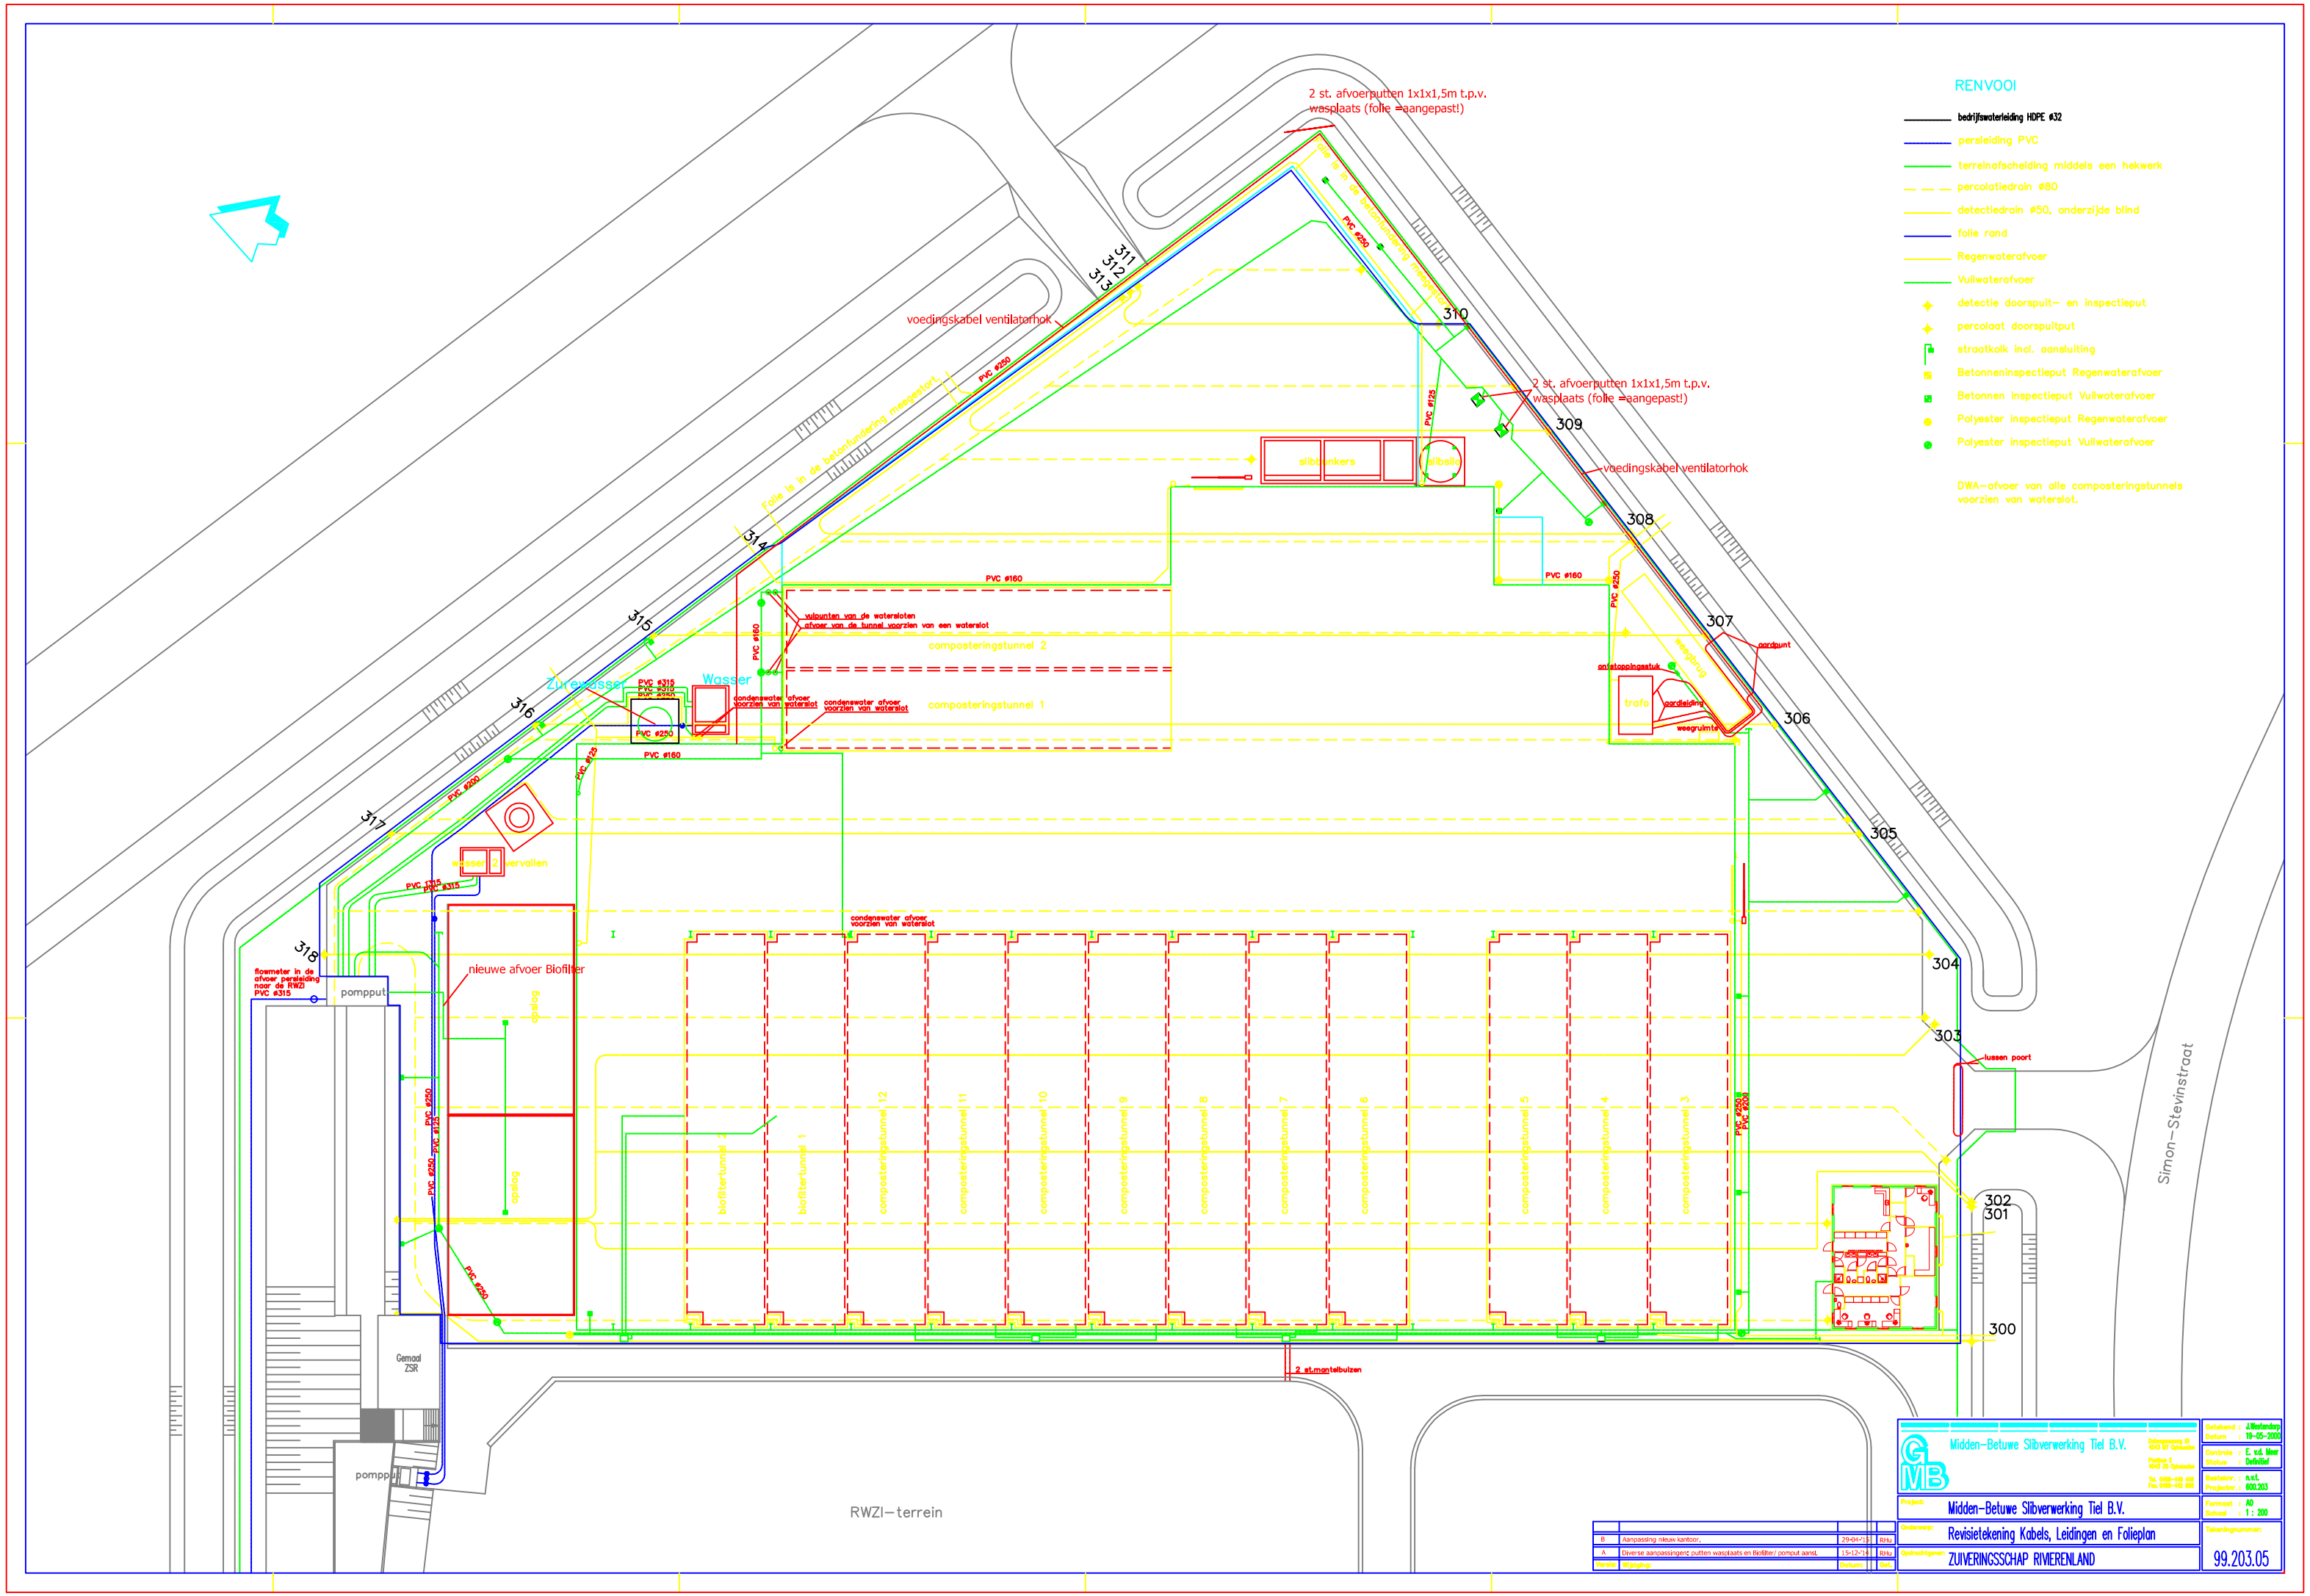
RENVOOI
bedrijfswaterleiding HDPE ø32
persleiding PVC
terreinafscheiding middels een hekwerk
percolatiedrain ø80
detectiedrain ø50, onderzijde blind
folie rand
Regenwaterafvoer
Vuilwaterafvoer
detectie doorspuit- en inspectieput
percolaat doorspuitput
straatkolk incl. aansluiting
Betonneninspectieput Regenwaterafvoer
Betonnen inspectieput Vuilwaterafvoer
Polyester inspectieput Regenwaterafvoer
Polyester inspectieput Vuilwaterafvoer
DWA-afvoer van alle composteringstunnels voorzien van waterslot.
2 st. afvoerputten 1x1x1,5m t.p.v. wasplaats (folie =aangepast!)
voedingskabel ventilatorhok
Folie is in de betonfundering meegestort.
slibblinkers
slibsilo
composteringstunnel 2
composteringstunnel 1
vulpunten van de watersloten
afvoer van de tunnel voorzien van een waterslot
condenswater afvoer voorzien van waterslot
Zurewasser
Wasser
wasser 2 vervallen
nieuwe afvoer Biofilter
opslag
pompput
flowmeter in de afvoer persleiding naar de RWZI PVC ø315
trafo
aardpunt
aardleiding
weegruimte
weegbrug
ontstoppingsstuk
lussen poort
biofiltertunnel 2
biofiltertunnel 1
composteringstunnel 12
composteringstunnel 11
composteringstunnel 10
composteringstunnel 9
composteringstunnel 8
composteringstunnel 7
composteringstunnel 6
composteringstunnel 5
composteringstunnel 4
composteringstunnel 3
2 st.mantelbuizen
Gemaal ZSR
RWZI-terrein
Simon-Stevinstraat
300
301
302
303
304
305
306
307
308
309
310
311
312
313
314
315
316
317
318
PVC ø250
PVC ø160
PVC ø125
PVC ø200
PVC ø315
Midden-Betuwe Slibverwerking Tiel B.V.
Project: Midden-Betuwe Slibverwerking Tiel B.V.
Onderwerp: Revisietekening Kabels, Leidingen en Folieplan
Opdrachtgever: ZUIVERINGSSCHAP RIVIERENLAND
Tekeningnummer: 99.203.05
Getekend : J.Westendorp
Datum : 19-05-2000
Controle : E. v.d. Meer
Status : Definitief
Bestekvr. : n.v.t.
Projectnr. : 800.203
Formaat : A0
Schaal : 1 : 200
B Aanpassing nieuw kantoor. 29-04-'13 RHu
A Diverse aanpassingen; putten wasplaats en Biofilter/ pomput aansl. 15-12-'11 RHu
Versie Wijziging Datum Gek.