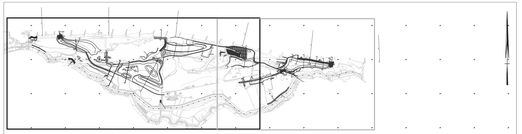

SITUATIE
SCHAAL 1:20000
0 250 500 750 1000m

VERKLARINGEN

LEGENDA

- Definitieve Eindinrichting ADW 2.0 (DE ADW 2.0)
- Maaiveld 2015, hoogten grid 25m x25m uit DTM (inclusief kruin- en teenlijnen van verlagingen, aanvaar, oeioas, plassen, zeilingen)
- Ontwikkeling hardhoutachtig oeibos
- Ophoging maaiveld 0.50m t.b.v. ontwikkeling oeibos
- Gaswerken vervuilde grond door isolatie
- 902 — Rivier kilometrering
- 19.7 — Dijk hectometrering
- Oeverbescherming
- Verbreding waterschapspad
- Voetgangersbrug

WEST
SCHAAL 1:2000
0 50 100 150 200m

OPMERKINGEN

- Coordinatensysteem: RDSystyl en NAP(G)
- Maten in meters, tenzij anders vermeld
- Markeringslijnen in millimeters, tenzij anders vermeld
- Peilmaten in meters t.o.v. N.A.P., tenzij anders vermeld
- Diameters in millimeters, tenzij anders vermeld

5	15-06-2020	TR	Dcl.	BP	Kaders en omschrijvingsaanpassing
4	27-01-2020	HvD	Dcl.	BP	Aanpas naar As-Built
3	21-01-2019	HvD	Dcl.	BP	Aanpas oplevervarianty binnen contractplan.
2	21-01-2019	DH	Dcl.	BP	Aanpas oplevervarianty binnen contractplan.
1	16-02-2017	DH	Dcl.	BP	Aanpas oplevervarianty binnen contractplan.
Revisie	Datum	Gecontrol.	Goedgekeurd	Toelichting	

WIJZIGINGSBEHEER DOCUMENT HISTORIE

Opdrachtgever: Rijkswaterstaat Waterdienstencentrum en Wetlab

Opdrachtnemer: Boskalis Nederland B.V. Infra Inzet Oost, Zeestraat 1, 7418 AD Deventer, Postbus 5, 7400 AA Deventer, T +31 (0)570 699 911, www.boskalis.com, KvK nr. 24288945

Project: Herinr. Afferdense & Deestse Waarden

Opdrachtgever: Rijkswaterstaat

Tekeningomschrijving: Definitieve Eindinrichting (DE) ADW 2.0. As Built (AB). Deel west

Projectnr.	10-1097	Doc.Type: TEKENING	Doc.Nr. 580-21	Status: DEFINITIEF
Getek.	HvD	Papierformaat: A0+ (841 x 1189 mm)	Schaal	1 : 2.000
Gecontr.	Dcl.	Tekeningnummer:	Blad	n.v.t.
Datum	26-11-2018	ADW-TEK-580 21	Revisie	5

© Boskalis Nederland B.V. Alle rechten voorbehouden