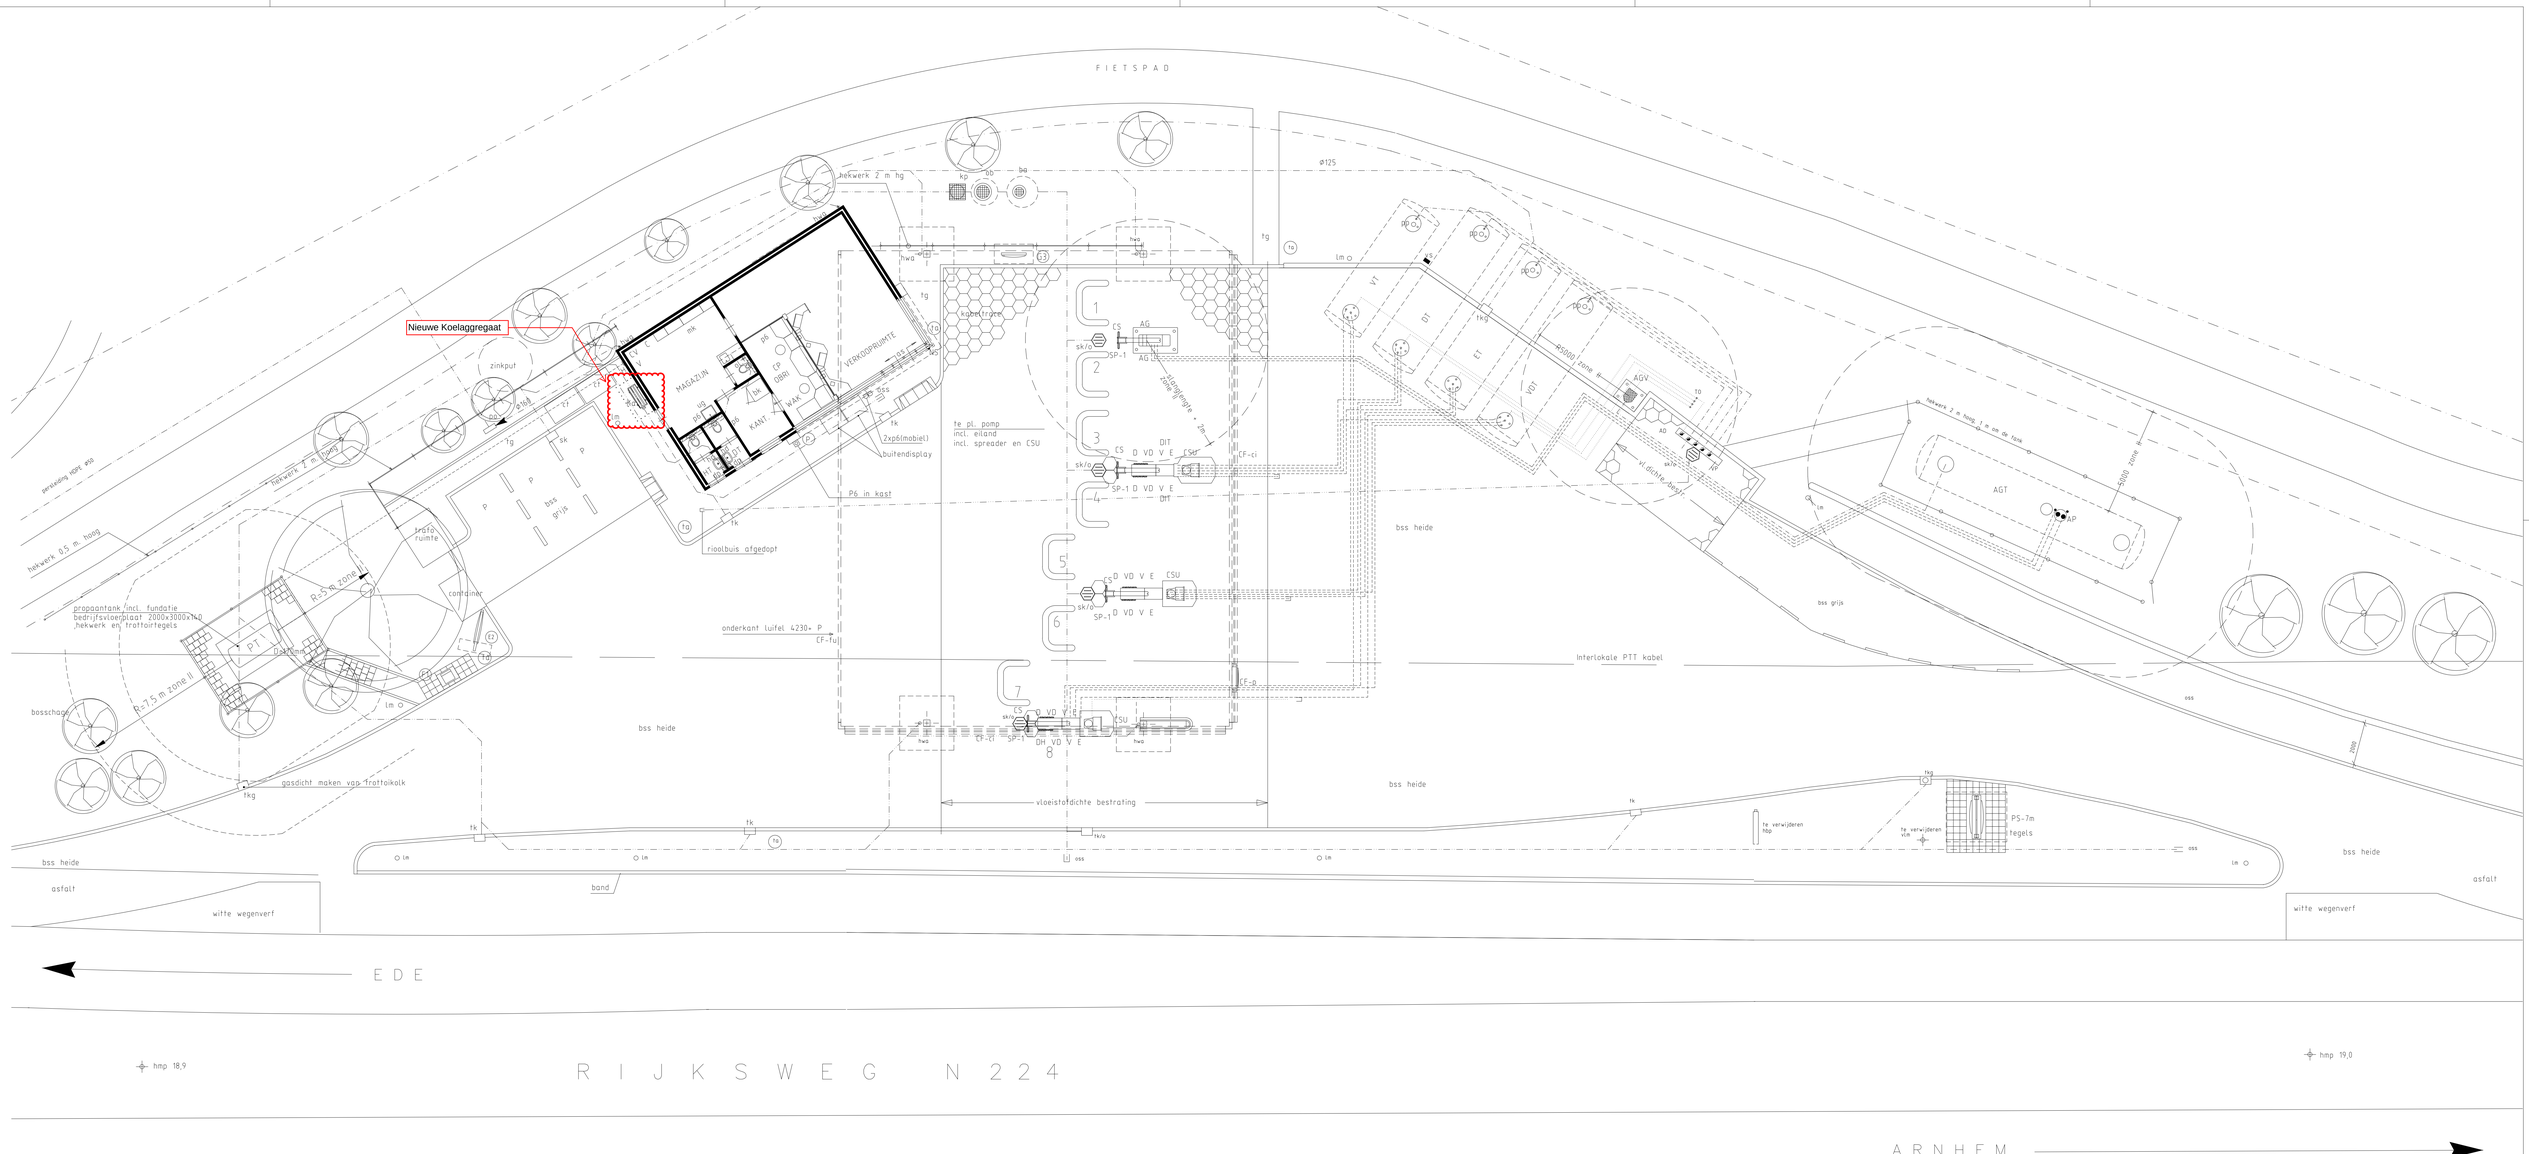

VERKLARING

E	Euroloadvrijbenzineslang	totaal 5 stuks met e.m. van 0,368 kW
V	V-Powerbenzineslang	totaal 5 stuks met e.m. van 0,368 kW
VD	V-Power Dieselslang	totaal 5 stuks met e.m. van 0,368 kW
D	Dieselslang	totaal 5 stuks met e.m. van 0,368 kW
DH	40-80 highspeedpomp	totaal 1 stuks met e.m. van 2,200 kW
AG	Autogasafleverzuil	
— — — —	Vulleiding	
— — — —	Zuigleiding	
·····	Ontluchtingsleiding	
------◁	Reserveleiding	
ET	Euroloadvrijbenzinetank	met inh. van 30 m3
VT	V-Powerbenzinetank	met inh. van 20 m3
VDT	V-PowerDieseltank	met inh. van 30 m3
DT	Dieseltank	met inh. van 30 m3
PT	Propaantank	met inh. van 1,5 m3
AGT	Autogastank	met inh. van 40 m3
AP	Autogaspomp 2 stuks dompelpompen elk met een e.m. van 2,2 kW	
AGV	Autogasvulpuntkast	
vs	Vulpuntstuurkast	
TO	Tankontluchting	
AD	Aansluitpunt dampretour	
VP	Vulpunten	
pp	Peil putje	
H	2de-traps regelaar van de propaangas installatie	
DIT	Dispenser Intergrated Terminal	
— · — · —	Rioolering in P.V.C	
— · — · —	Rioolering in HDPE Ø110	
oss	Ontstoppingsstuk	
hwa	Hemelwaterafvoer	
ba	Bezinkselafscheider met een inh. van 2500 ltr.	
ab	Olie/-benzineafscheider met een doorstr.cap. van 10 l/s	
kp	Kontroleput	
sk	Straatkolk	
tk	Trottoirkolk	
tkg	Trottoirkolk gasdicht	
sk/o	Straatkolk aangesloten op olie/-benzineafscheider	
tk/o	Trottoirkolk aangesloten op olie/-benzineafscheider	
po	Pompput met perspomp tbv persleiding	
sp	Schrobput	
uo	Uitstortgootsteen	
Ka	Koelaggregaat	

p6	Poederbrandblusser inh. 6 kg	
ab	Aanrijbeveiliging	
tr/m8	Pompnummering	
bss	Betonstraatstenen	
lm	Lichtmast lph 10 m alum.armatuur Philips SGS 202 met 1x70 W SON lamp	
lm1	Lichtmast lph 10 m alum.armatuur Philips SGS 202 met 1x50 W SON lamp	
P	Parkeren	
pb	Plakbanden	
cont	Container	
ta	Tapsy afvalbak	
tg	Trottoir tegels	
ct	Container	
cp	Controlepaneel met elektronisch afrekensysteem en intercom	
C	Compressor luchtvatinhoud 250 L, werkdruk 10 ATO, met e.m. van 2,208 kW	
bk	Brandkast	
CV	Propaan gestookte CV-ketel nom. belasting nader te bepalen	
mk	Meterkast	
as	Automatische schuifdeuren met e.m. van 0,250 kW	
WAK	Wisselafstortkuis met een e.m. 0,250 KW	
V	Ventilator tbv mechanische ventilatie met e.m. 0,1 kW	
hd	Handdrager met e.m. 0,25 kW	
NS	Noodstop	

Verklaring RVI Implementatie

NR.	OMSCHRIJVING
E2	Freestanding double directional/facility sign
F1	Freestanding water + luchtbord, carebridge
G3	Rotapanel
P	Portico + building fascia, shop

CS	RVI-e spreader op luifel constructie
PS-7m	Monolith 7 m. met 5 prijsmodules+info
CF-ci	Luifelpaneel gekromd en verlicht
CF-lu	Luifelpaneel vlak en onverlicht
CF-p	Luifelpaneel Shell symbool
SP-1	Posterbord op kolom incl. pomporen

AFMETINGEN PROPAANTANK

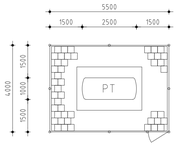

Opmerking:

Brandstofpompen uitgevoerd met een RVS ophoogframe exclusief LPG pomp

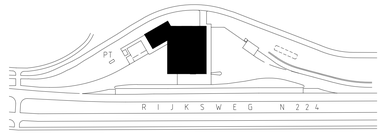

SITUATIE schaal 1:1000
KAD BEKEND GEM. ARNHEM
sektie H nr. 1237 (ged)

MATEN IN HET WERK TE CONTROLEREN
RVI-Level 1

BK-Ordernr.: 1079-5000193

Alles binnen zone II dient explosievrij te worden uitgevoerd.

k	25-04-2023	Fridge and Freeze Program	AECOM
j	17-08-2018	Asbuilt verwerkt uitgevoerde repump project	Contrall
i	14-04-2017	Asbuilt verwerkt rondom de pomp area tbv de repump	Contrall
h	04-11-2013	Revisie layout terrein	

Shell Nederland Verkoopmaatschappij BV
Weena 70 - Rotterdam
auteursrecht voorbehouden volgens de wet

ContrAll PROJECT REALISATIE
WWW.CONTRALL.NL
TEL +31(0)55 5781350

AECOM
Manchester M15 4GU, United Kingdom
Tel +44 (0) 161 601 1700 www.aecom.com

Project: Shell tankstation "West-End" Rijksweg N224 NZ/A'damseweg 258 (hmp 19,9) 6816 VN Arnhem			Betreft: Situatietekening Bestaande toestand	
Datum: 05-09-1995	Schaal: 1:100	Gecontroleerd: ContrAll	Verkoopformule: Retail	
Fase: As built	Object. nr.: NL0006	Tekening nr.: 75099	Blad nr.: A1 j	Formaat: A0