


deelgebied A

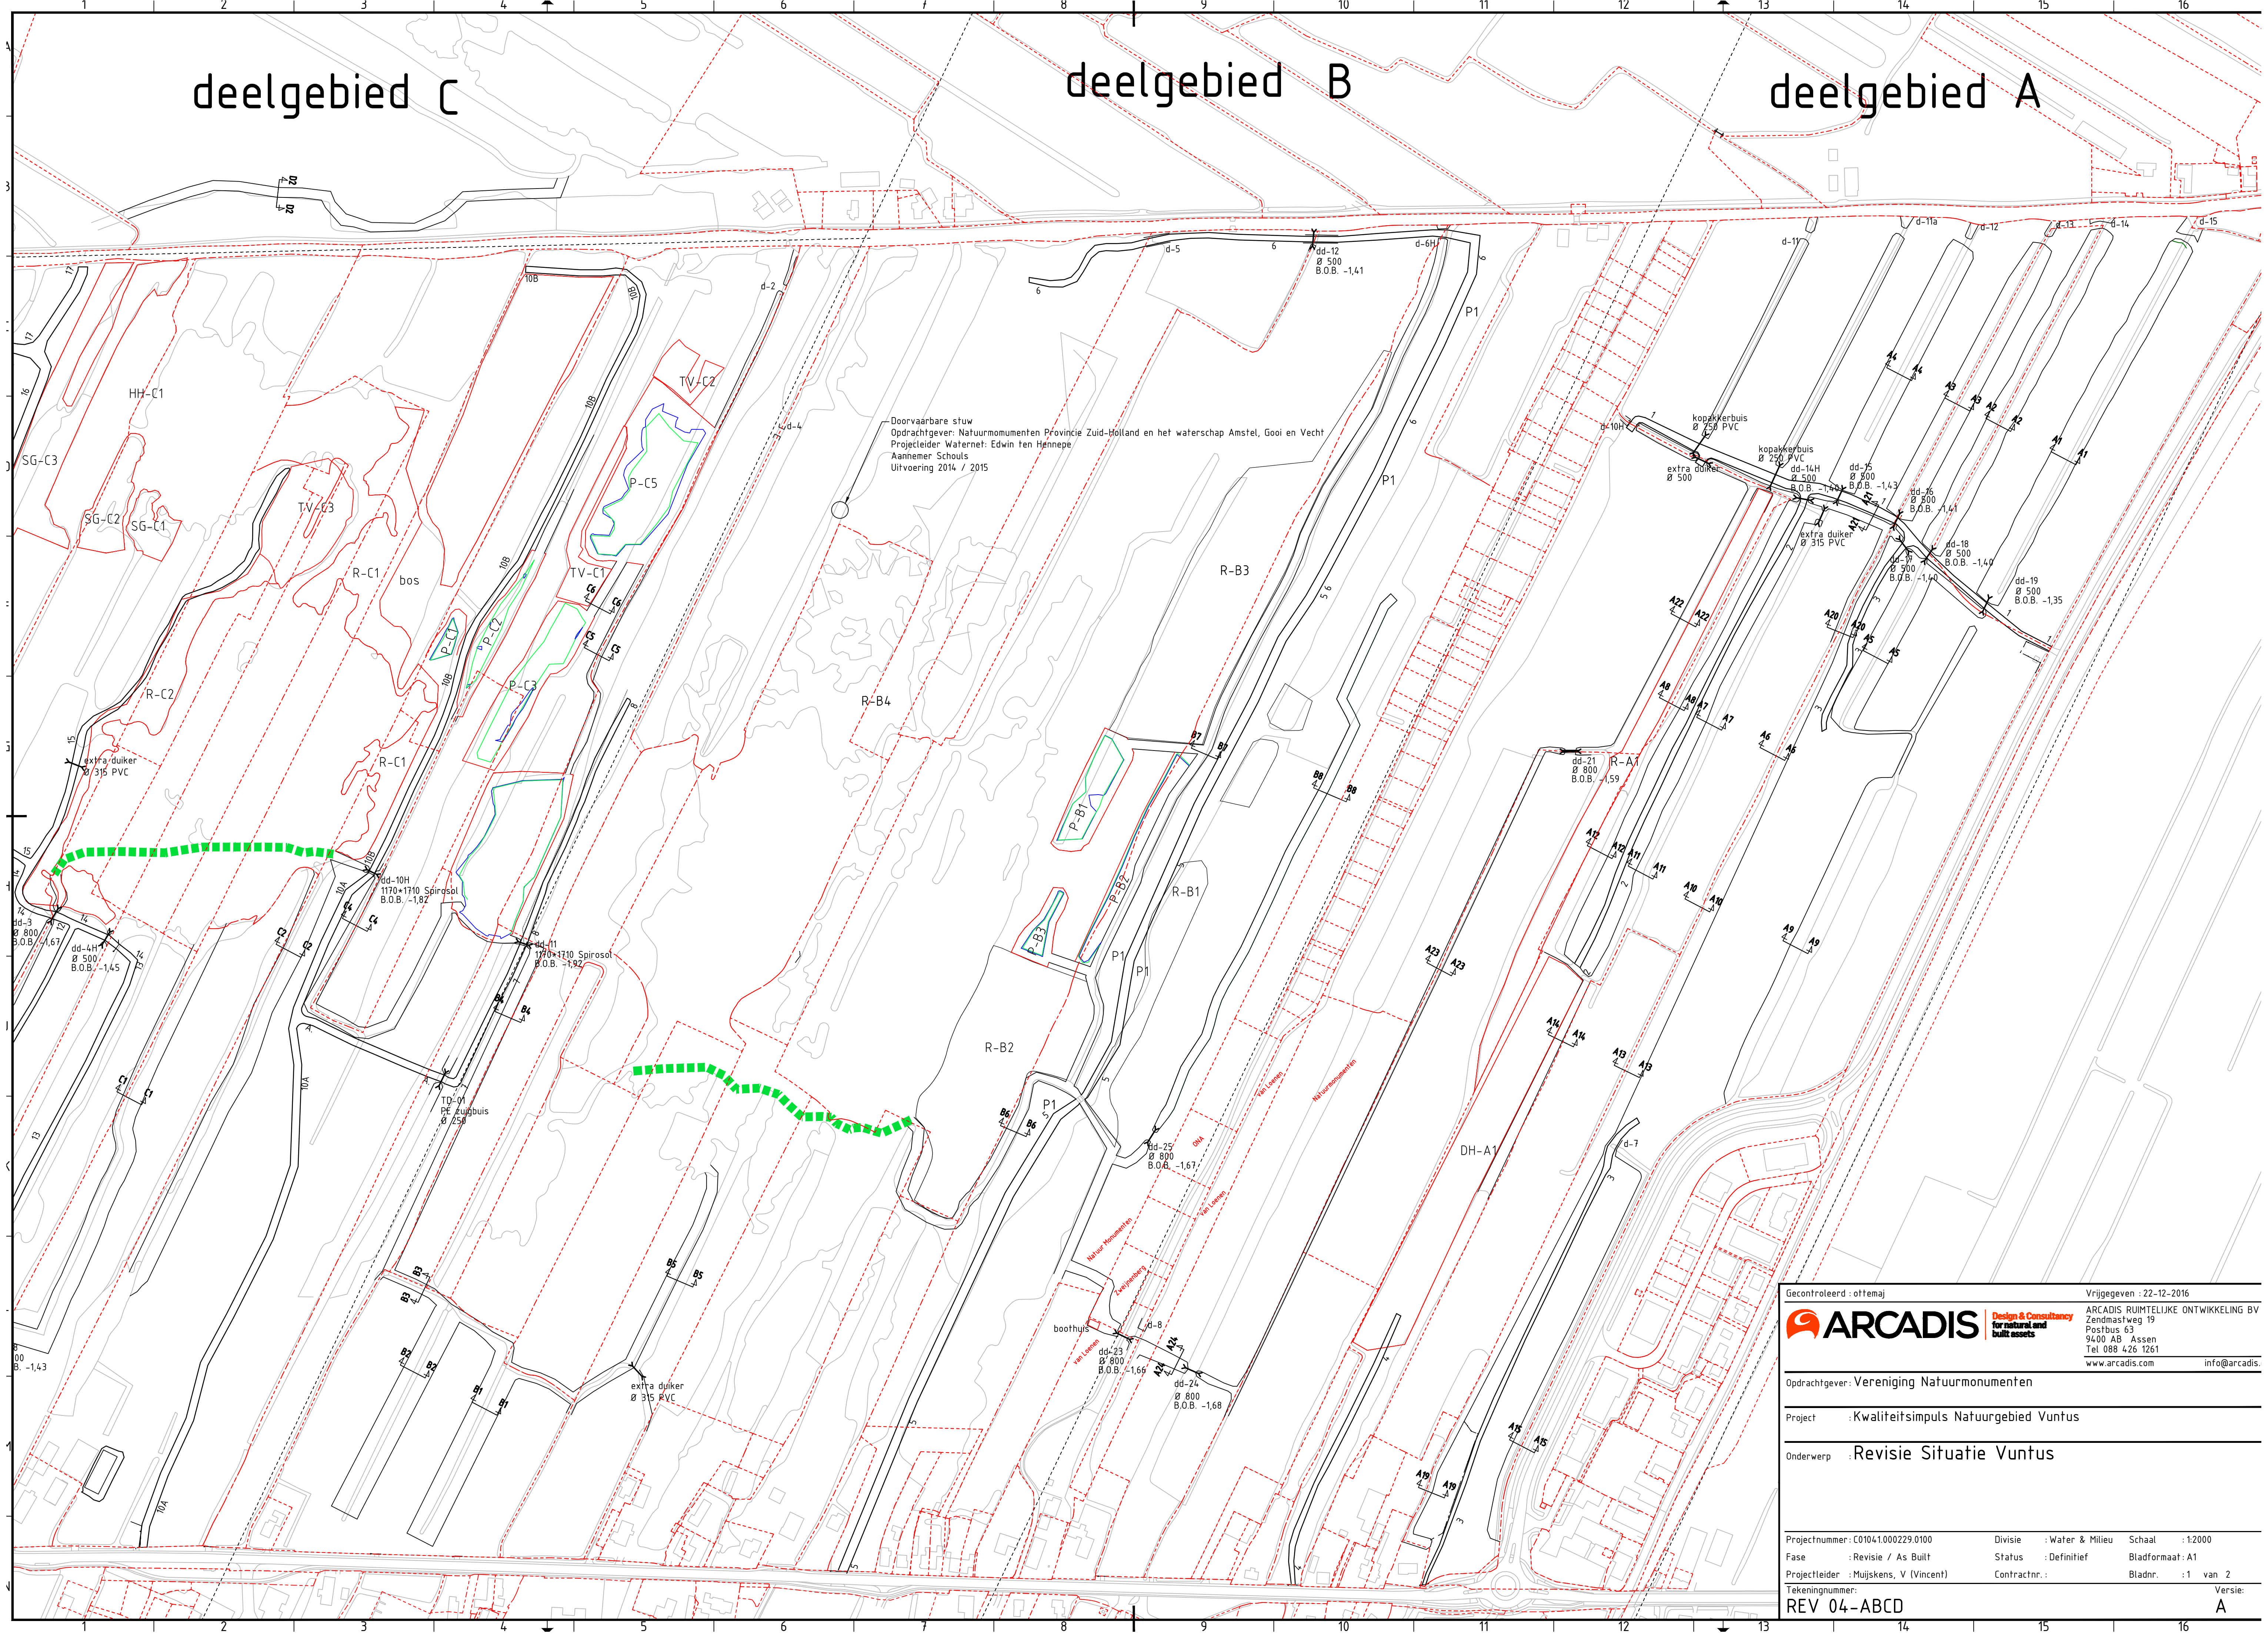

Gecontroleerd : oftemaj	Vrijgegeven : 22-12-2016
	info@arcadis.com

Opdrachtgever: Vereniging Natuurmonumenten

Project : Kwaliteitsimpuls Natuurgebied Vuntus

Onderwerp : Revisie Situatie Vuntus

Projectnummer: C01041.000229.0100	Divisie : Water & Milieu	Schaal : 1:2000
Fase : Revisie / As Built	Status : Definitief	Bladformaat: A1
Projectleider : Muijskens, V (Vincent)	Contractnr.:	Bladnr. : 1 van 2
Tekeningnummer:	Versie:	
REV 04-ABCD	A	