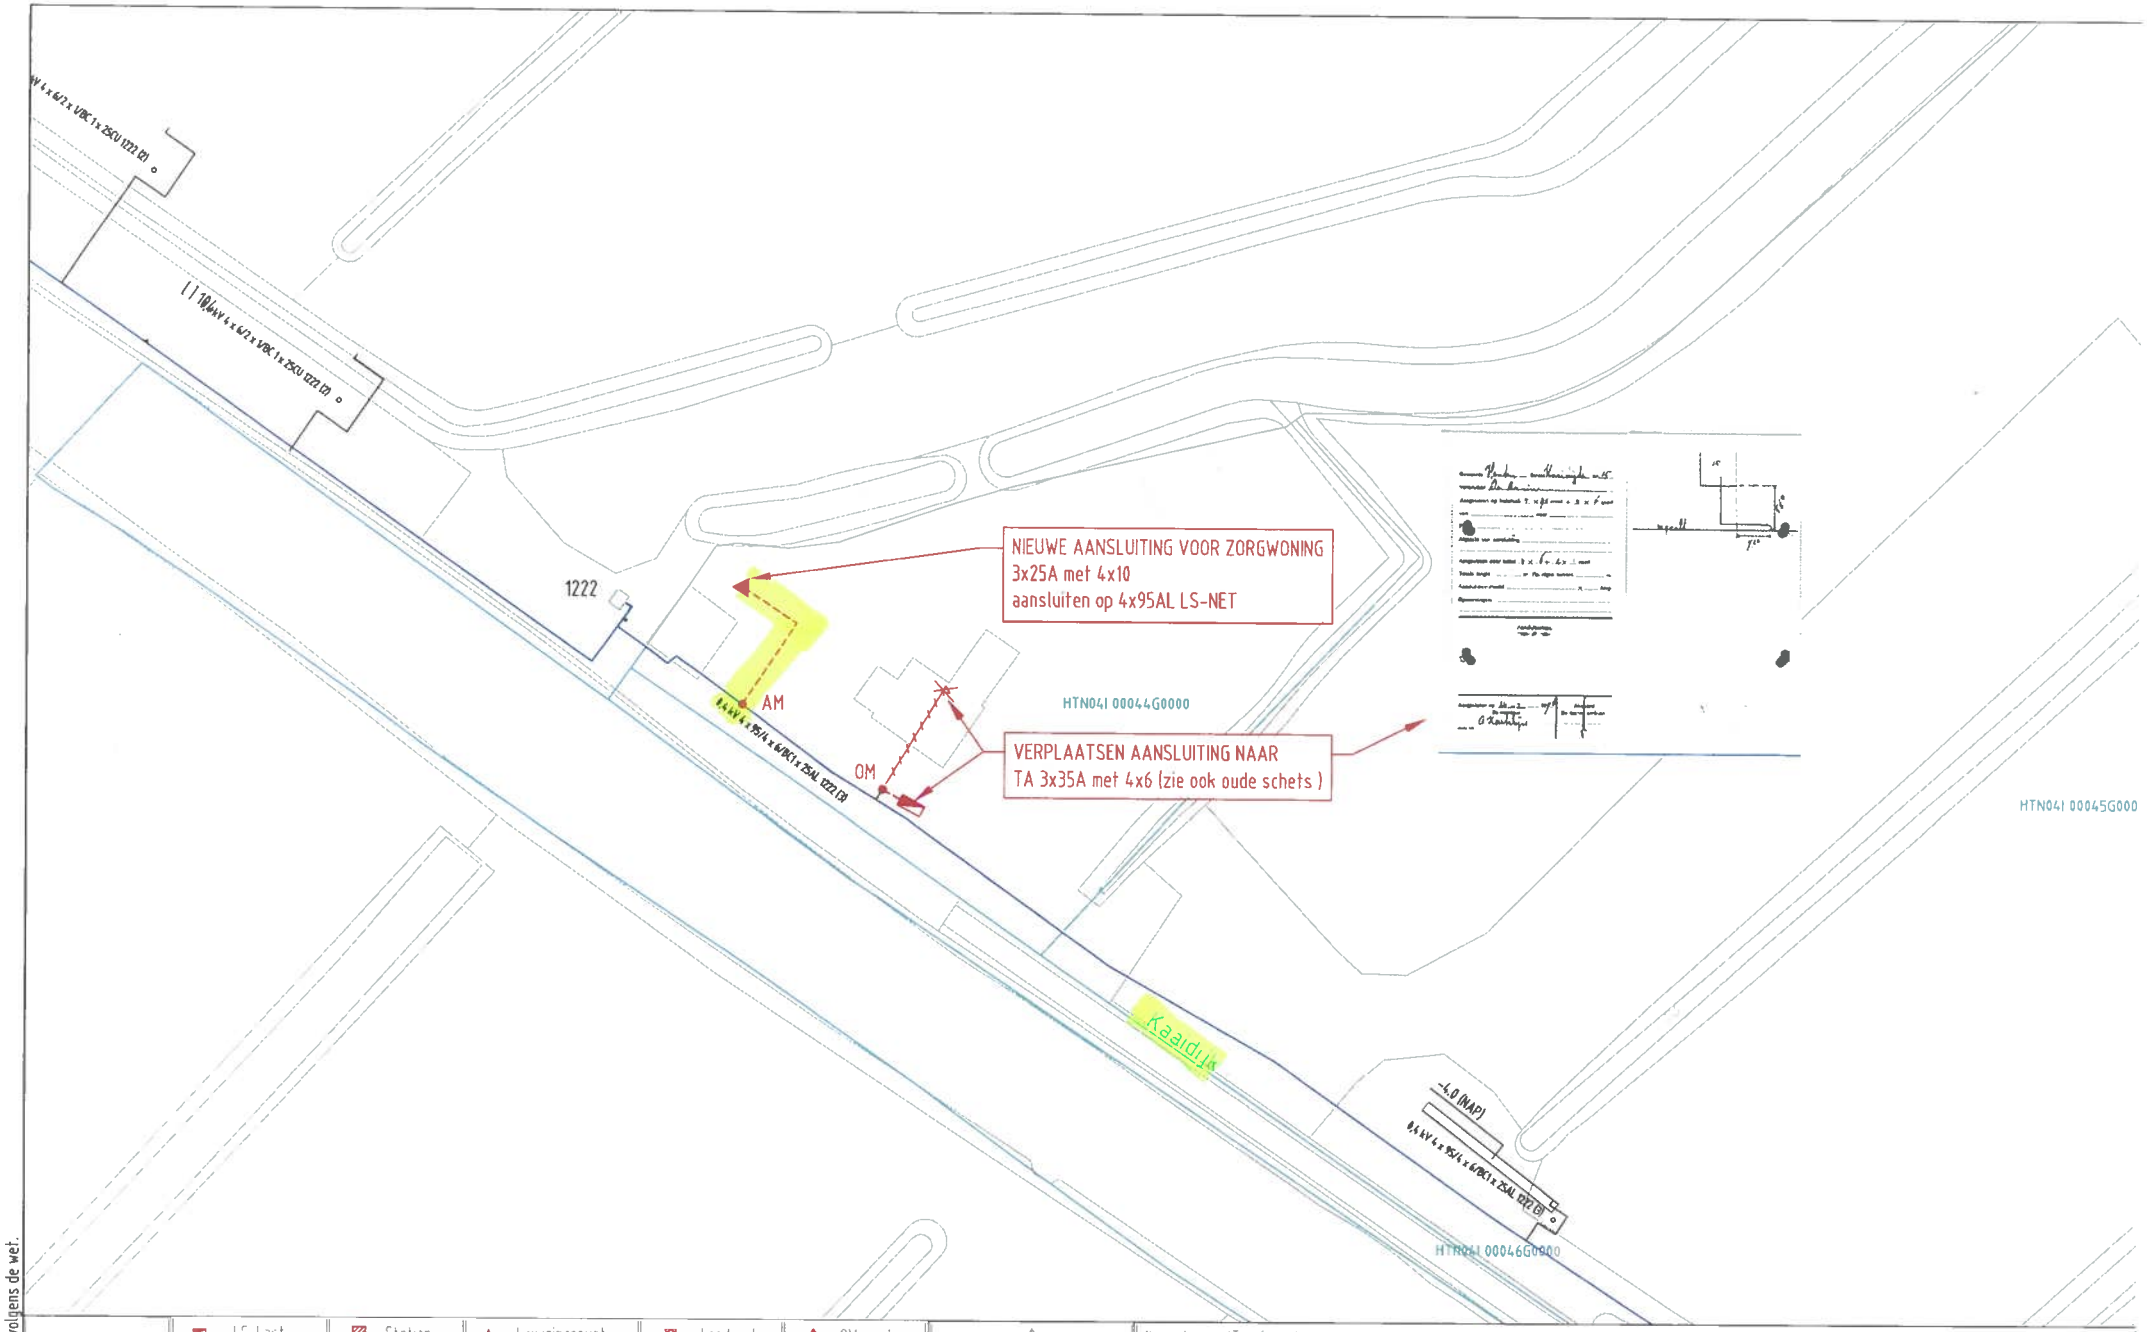

Auteursrecht voorbehouden volgens de wet.

ELEKTRA NIEUW	LS-kast	Station	Leveringspunt	Laadpaal	OV mast
	Mast bovengronds	Mof	Bescherming	Abc Tekst	Zinkerbord
	Kabel nieuw	Kabel te rijden	Kabel te rouien	Buiten Bedrijf	Kadaster
ELEKTRA BESTAAND	LS-kast	Station	Leveringspunt	OV mast	Mast bovengronds
	Mof	Bescherming	0,4 kV/OV	0,4 kV	OV
	3 kV	6 kV	10/13 kV	23 kV	25 kV
	50 kV	66 kV	150 kV	Buiten Bedrijf	Telecom
	Aardkabel	Gelijkspanning			

N

(Opmerkingen/Tracélengte,

STEDIN

Formaat: A3
Schaal: 1:500
Volgend bladnr:

20171120 Trace ~~Gas~~ elektra
Kaaidijk 15 ~~Waddinxveen~~ Schalkwijk
LS-PLAN
Detailontwerp/Vergunning E

Wijz: #0	Get: Z. Simic
Datum: 20-11-2017	Ger: Orman, SA (Steven)
Project: 93000006B766 KGK Aanvraag	
Ordernr: 50132041	
Documentnr: 20171120-0000-040	
Status: DEF	Bladnr: 040