



WATERSCHAP NOORD-LIMBURG

Waterschapshuis te Venray Leunseweg 53 Telefoon 04780-3737

Vergunning ingevolge
Reglement op de water-
lossingen in Limburg

Vergunning nr.: **2374 V.**

Datum: 26 maart 1981

Verzonden: - 4 MEI 1981

Gemeente: **Venray**

Waterlossing:

Ysselsteynse

Waterlossing

Legger A nr. **133**

Kunstwerk nr. **67**



Het bestuur van het waterschap "Noord-Limburg";

beschikkende op het verzoek van **de Gemeente Venray,**
d.d. 13-2-1981 no. 8101454 Afd. IIIB

om vergunning voor het leggen van een duiker in de waterlossing
Ysselsteynse Waterlossing te Venray
voorkomend onder nr. **133** in legger A der waterlossingen van voornoemd
waterschap;

overwegende, dat voldaan is aan het gestelde in artikel 42 van
het Reglement op de waterlossingen in Limburg, en dat tegen het
verlenen van de vergunning geen bezwaren zijn ingebracht;

gelet op artikel 40 van bovengenoemd reglement;

besluit:

aan **de Gemeente Venray te Venray**

en rechtverkrijgende, de gevraagde vergunning, ~~behoudens andere~~
~~wettelijke voorschriften en ieders recht, tot wederopzegging te~~
verlenen onder de volgende voorwaarden:

1. In de waterlossing mag een duiker worden gelegd, waarvan het
midden is gelegen op een afstand van **+ 77,-- m** stroomafwaarts
van de scheiding der percelen kadastraal bekend gemeente Venray,
sectie M 54 - 608.

Duiker van betonnen buizen **1 = 6,-- m - Ø 0,80 m.**

2. de diameter, het profiel en de hoogteligging van de duiker wordt door het waterschap bepaald en aangegeven;
de te gebruiken duikerbuizen vereisen de goedkeuring van het waterschap;
duikerbuizen van beton moeten worden gesteld op een fundering van betonnen tegels, dan wel op een betonnen vloer of op twee naast elkaar gelegen baddings, een en ander volgens aanwijzingen van de technische dienst van het waterschap;
naden tussen de mof- en spieëinden van de duikerbuizen moeten worden gedicht met het voor de desbetreffende buizen geëigende afdichtingsmateriaal, namelijk afdichting met rubberring of met moffenkit en plasticfolie;

asbest-cementbuizen (Eternit) en kunststofbuizen moeten worden gekoppeld met de bijbehorende moffen;

de duiker mag niet eerder worden aangevuld dan nadat deze door het waterschap is goedgekeurd;
aanvulling van de duiker dient tot aan de bovenkant van de buis te geschieden met zand, verdere aanvulling mag met zand en/of gemengde grond geschieden;
aan de instroom- en uitstroomzijde van de duiker dient het talud vanaf de bodem tot de insteek te worden opgezet met stapelzoden onder een helling van 45° (1 : 1);
andere voorzieningen dan hiervoor omschreven of het aanbrengen van frontmuren vereisen vooraf goedkeuring van het bestuur van het waterschap;
indien de duiker wordt gelegd in een waterlossing voorzien van werkpaden, mag ten behoeve van de permanente veeovergang aan beide zijden van de duiker een tweedraadsraster worden aangebracht, waarvan elke draad aan iedere zijde van de waterlossing moet zijn voorzien van een originele schrikdraadhandgreep;
de vergunninghouder moet de duiker en de waterlossing tot 1 meter stroomopwaarts en 1 meter stroomafwaarts van de duiker zodanig onderhouden dat de waterafvoer ongehinderd kan geschieden;

3. de onder 1 omschreven werken moeten zijn van voldoende constructie en in een behoorlijke toestand worden onderhouden ten genoegen van het bestuur van het waterschap;
4. indien het onder 3 bepaalde niet wordt nageleefd, is de houder der vergunning of zijn rechtverkrijgende verplicht op eerste aanschrijving van het bestuur en binnen de daarbij bepaalde termijn in het ontbrekende te voorzien;

wanneer tijdens de duur der vergunning wijziging in plaats, afmetingen of samenstelling van de werken in het belang van de waterafvoer of van het veilig verkeer nodig wordt, is de houder der vergunning of zijn rechtverkrijgende verplicht op eerste aanschrijving van het bestuur en binnen de daarbij gestelde termijn de wijziging aan te brengen, zonder aanspraak op schadevergoeding te kunnen maken;

bij niet voldoening aan het hiervoor bepaalde kan het nodige vanwege het bestuur worden verricht op kosten van de houder der vergunning of zijn rechtverkrijgende;

5. de vergunninghouder of zijn rechtverkrijgende vrijwaart het waterschap voor alle aanspraken van of moeilijkheden met derden en voor alle schade, welke het gevolg kunnen zijn van het aanleggen, wijzigen, onderhouden, aanwezig zijn of opruimen van krachtens deze vergunning aanwezige werken;


het waterschap is niet aansprakelijk voor schade aan krachtens deze vergunning aanwezige werken, door welke oorzaak ook ontstaan of toegebracht, tenzij de schade is ontstaan door schuld aan de zijde van het waterschap;

6. indien deze vergunning strekt tot het uitvoeren van werken, moet de vergunninghouder minstens 5 dagen vóór de aanvang der werkzaamheden daarvan schriftelijk kennis geven aan het bestuur;

de vergunning wordt geacht te zijn vervallen wanneer daarvan binnen zes maanden na haar dagtekening geen gebruik is gemaakt;

7. wordt deze vergunning opgezegd, dan is de houder of zijn rechtverkrijgende verplicht op zijn kosten de krachtens deze vergunning aanwezige werken binnen de bij die opzegging bepaalde termijn op te ruimen en alles in de vroegere of een door het bestuur te bepalen toestand te brengen, zonder aanspraak op enige schadevergoeding te kunnen doen gelden;
8. onder rechtverkrijgende wordt in deze vergunning verstaan de toekomstige eigenaar of eigenaren van de onderwerpelijke voorwerpen en/of werken, behoudens in het geval dat deze vergunning bij wettige akte aan een ander mocht zijn overgedragen.

Het bestuur voornoemd,
de secretaris, de voorzitter,

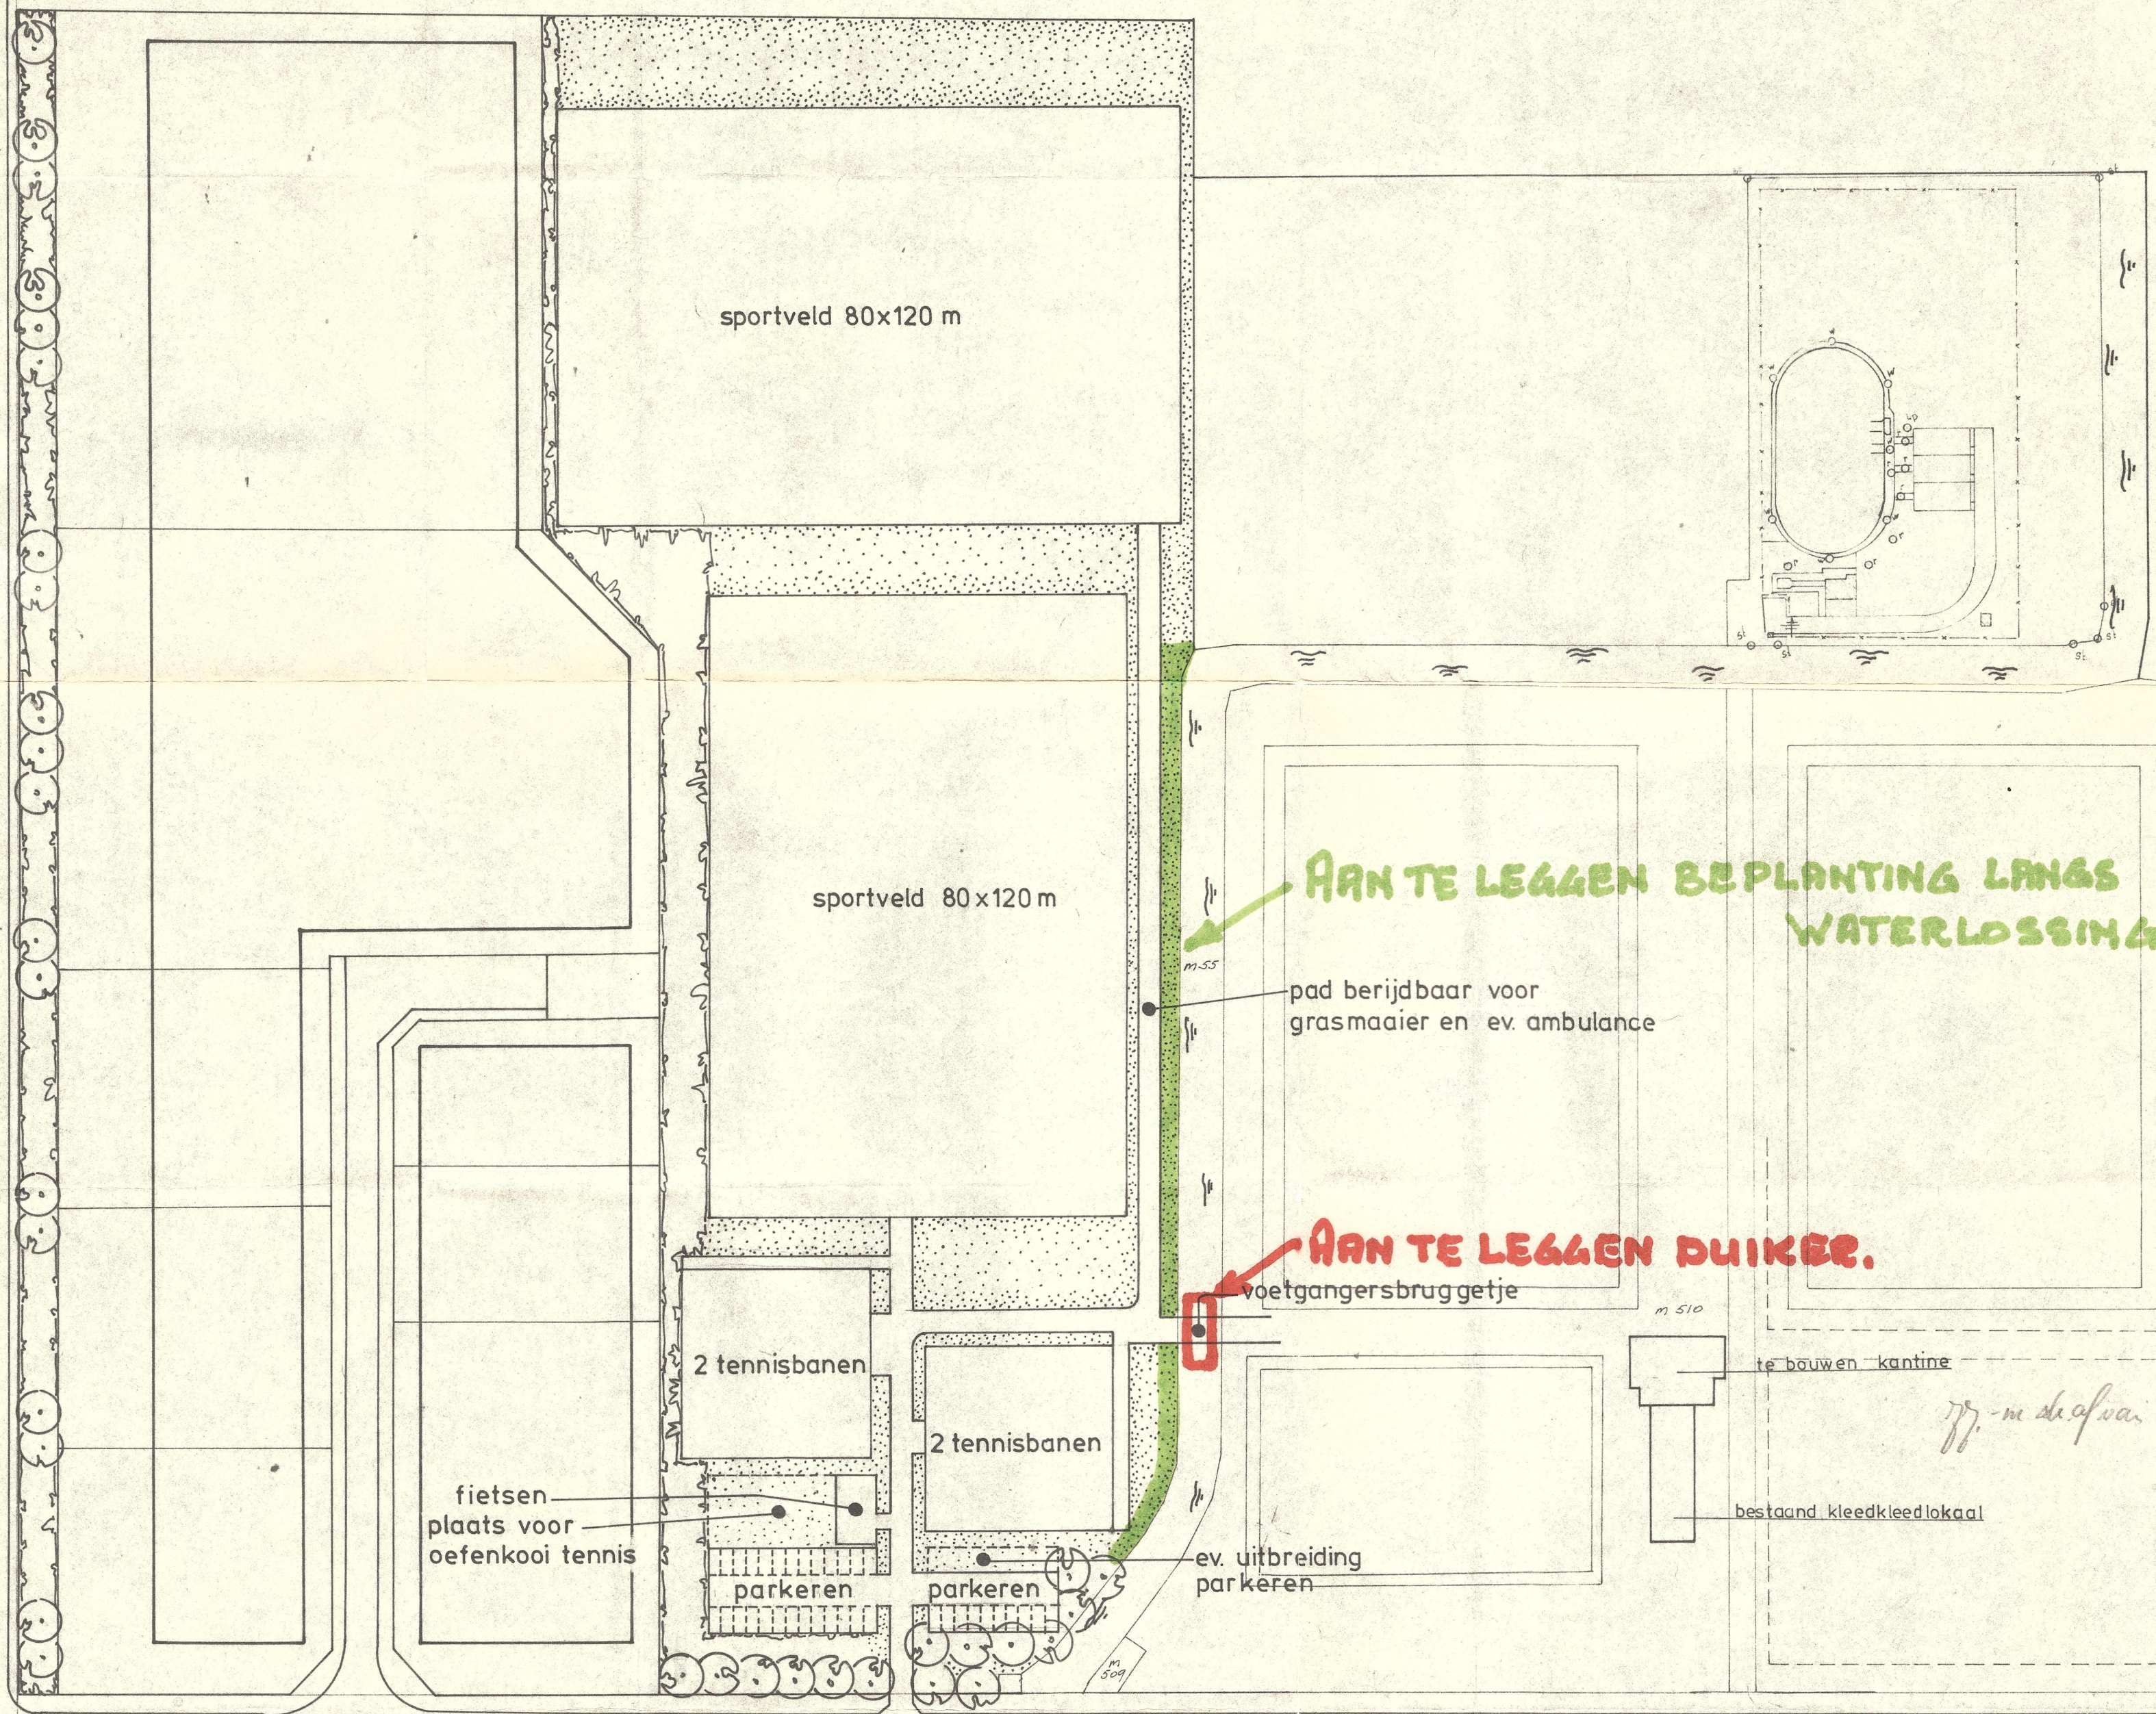

IJsselsteynseweg

Behoort bij brief van Gemeente Venray
d.d. 13-2-81 no. 8101454
ans no. 23746

GEMEENTE VENRAY

VOORSTEL INDELING SPORTCOMPLEX IJSELSTEYN

DATUM : 16-79	WIJZ. DATA	VERVANGT	NO.	FORM.	BLAD	TEK. NO.
GETEK. :	16-7-79	VERVANGEN DOOR	NO.		62/57	6460
GEZIEN :		HOOFD AFD. III A				
SCHAAL : 1 : 1000						